

BESTANDSPLAN


Ansicht Süd - Ost

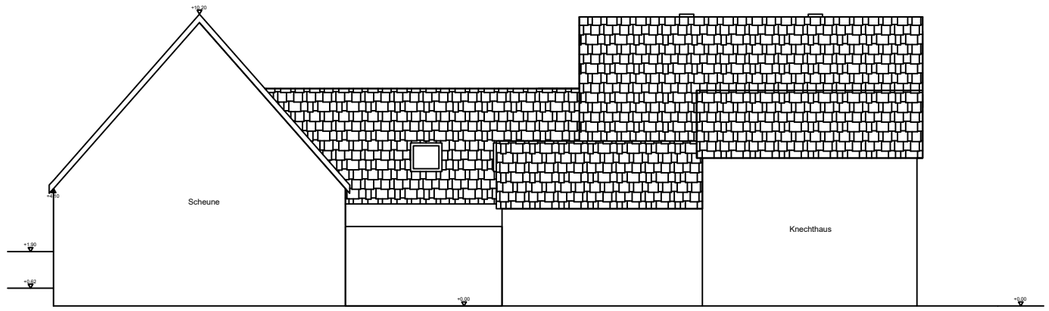


Ansicht Süd - West

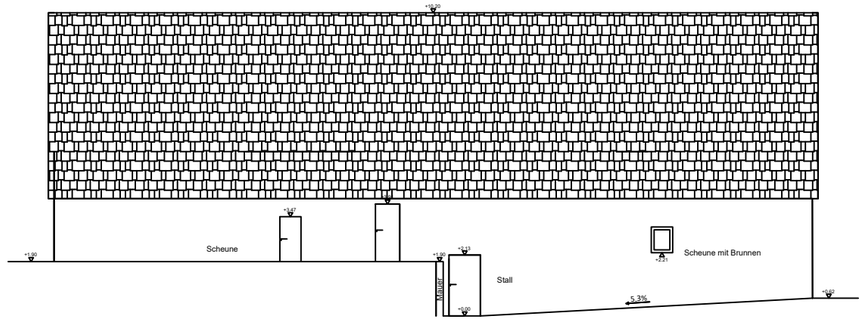


Ansicht Nord - West

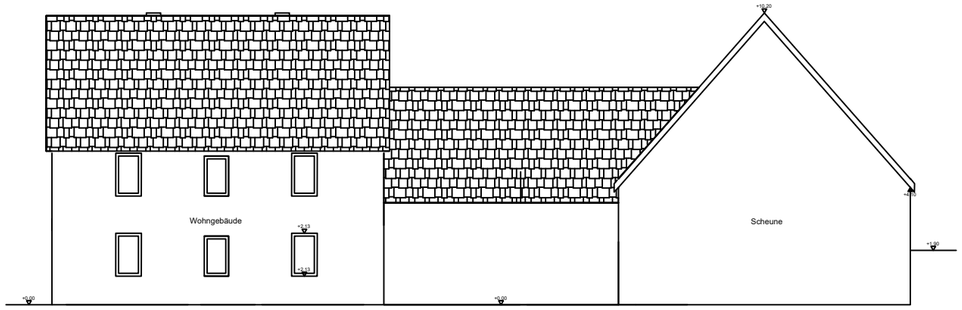

Ansicht Nord - Ost

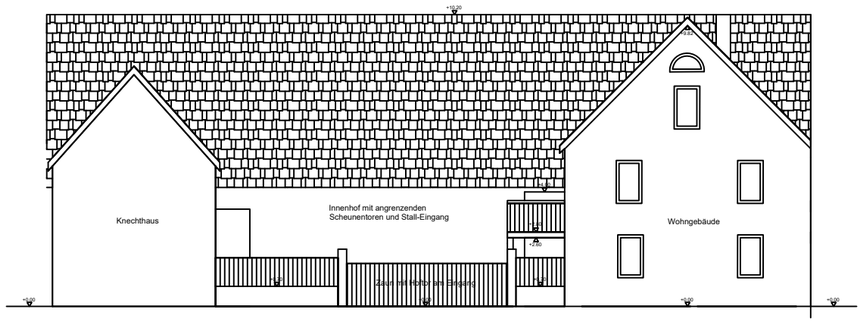

Ansicht Innenhof Hauseingang

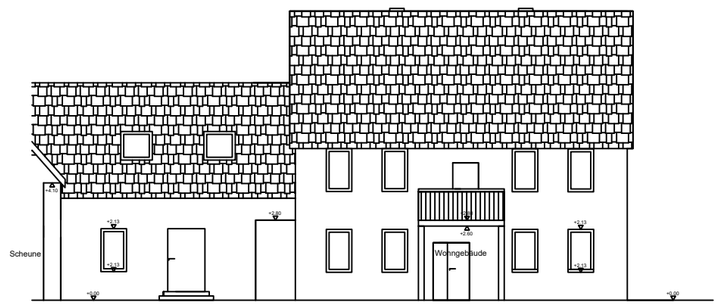

M 1:200