
BESTANDSPLAN

Grundriss Erdgeschoss

Ansicht Nord - West

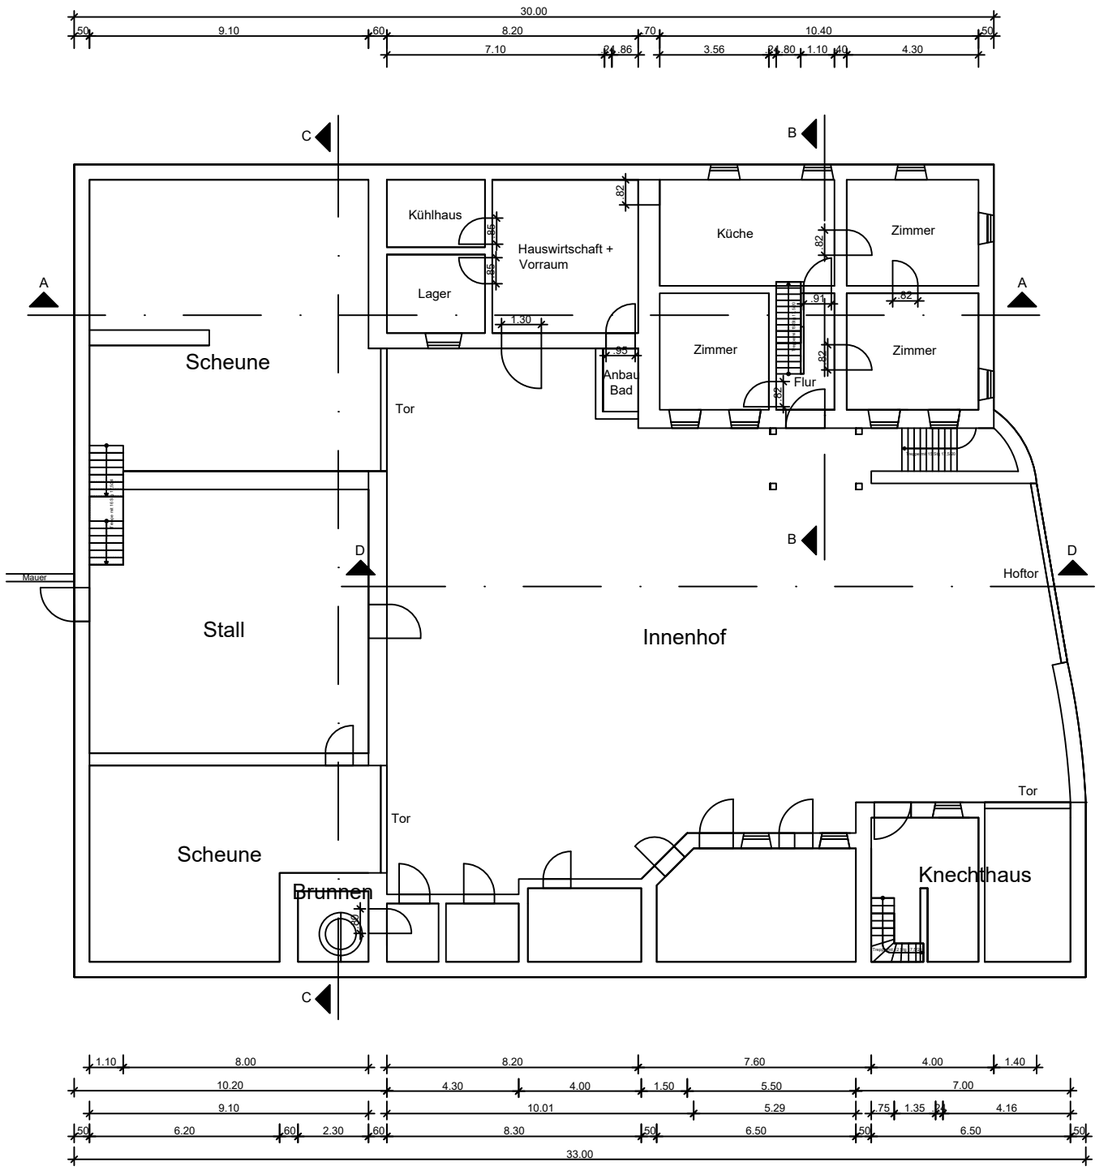

Ansicht Süd - West

Ansicht Nord - Ost

Ansicht Süd - Ost

M 1:200