

BESTANDSPLAN


Schnitt A - A

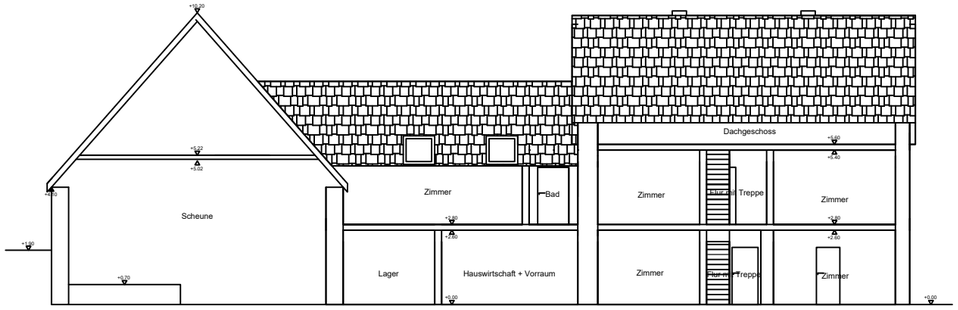

Schnitt B - B

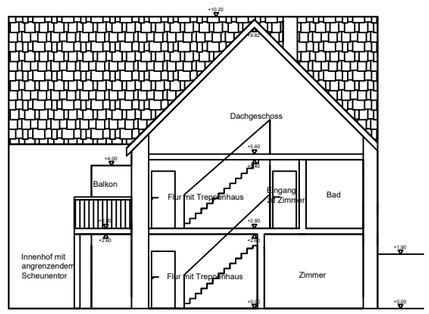

Schnitt C - C

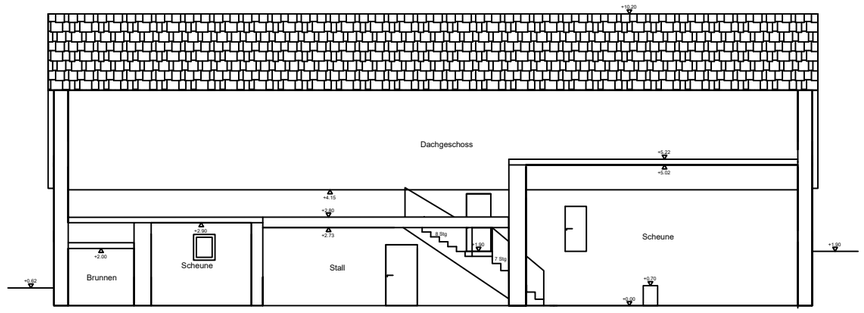

M 1:200