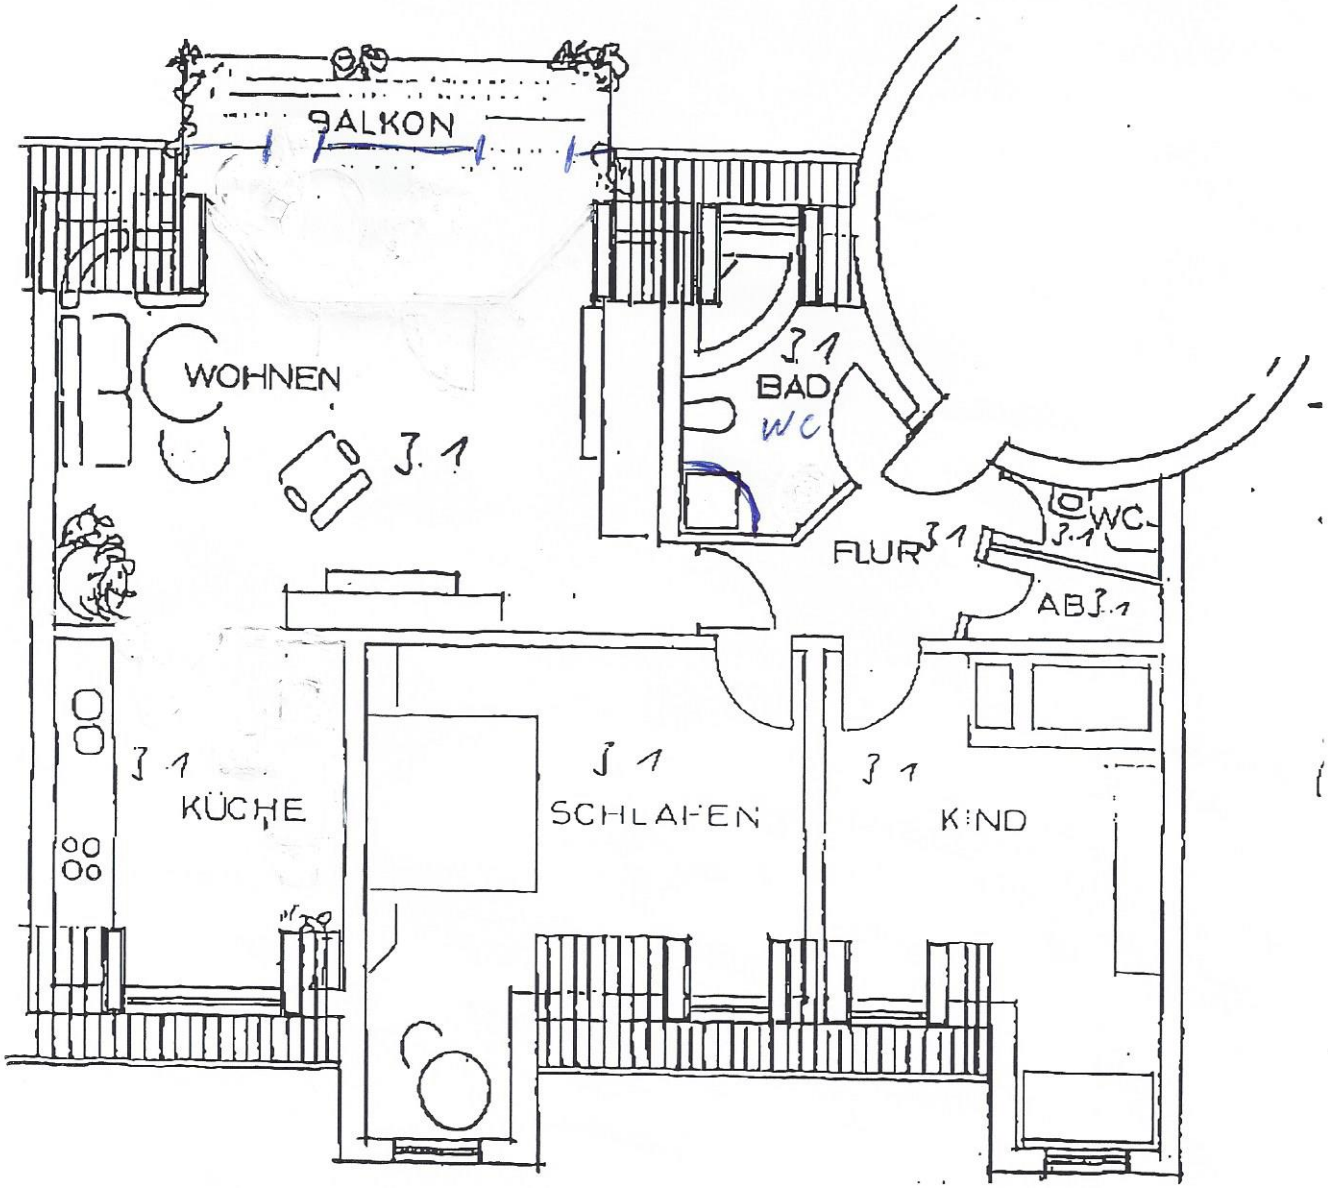

BALKON
WOHNEN
BAD
WC
FLUR
WC
ABJ.1
KÜCHE
SCHLAFEN
KIND