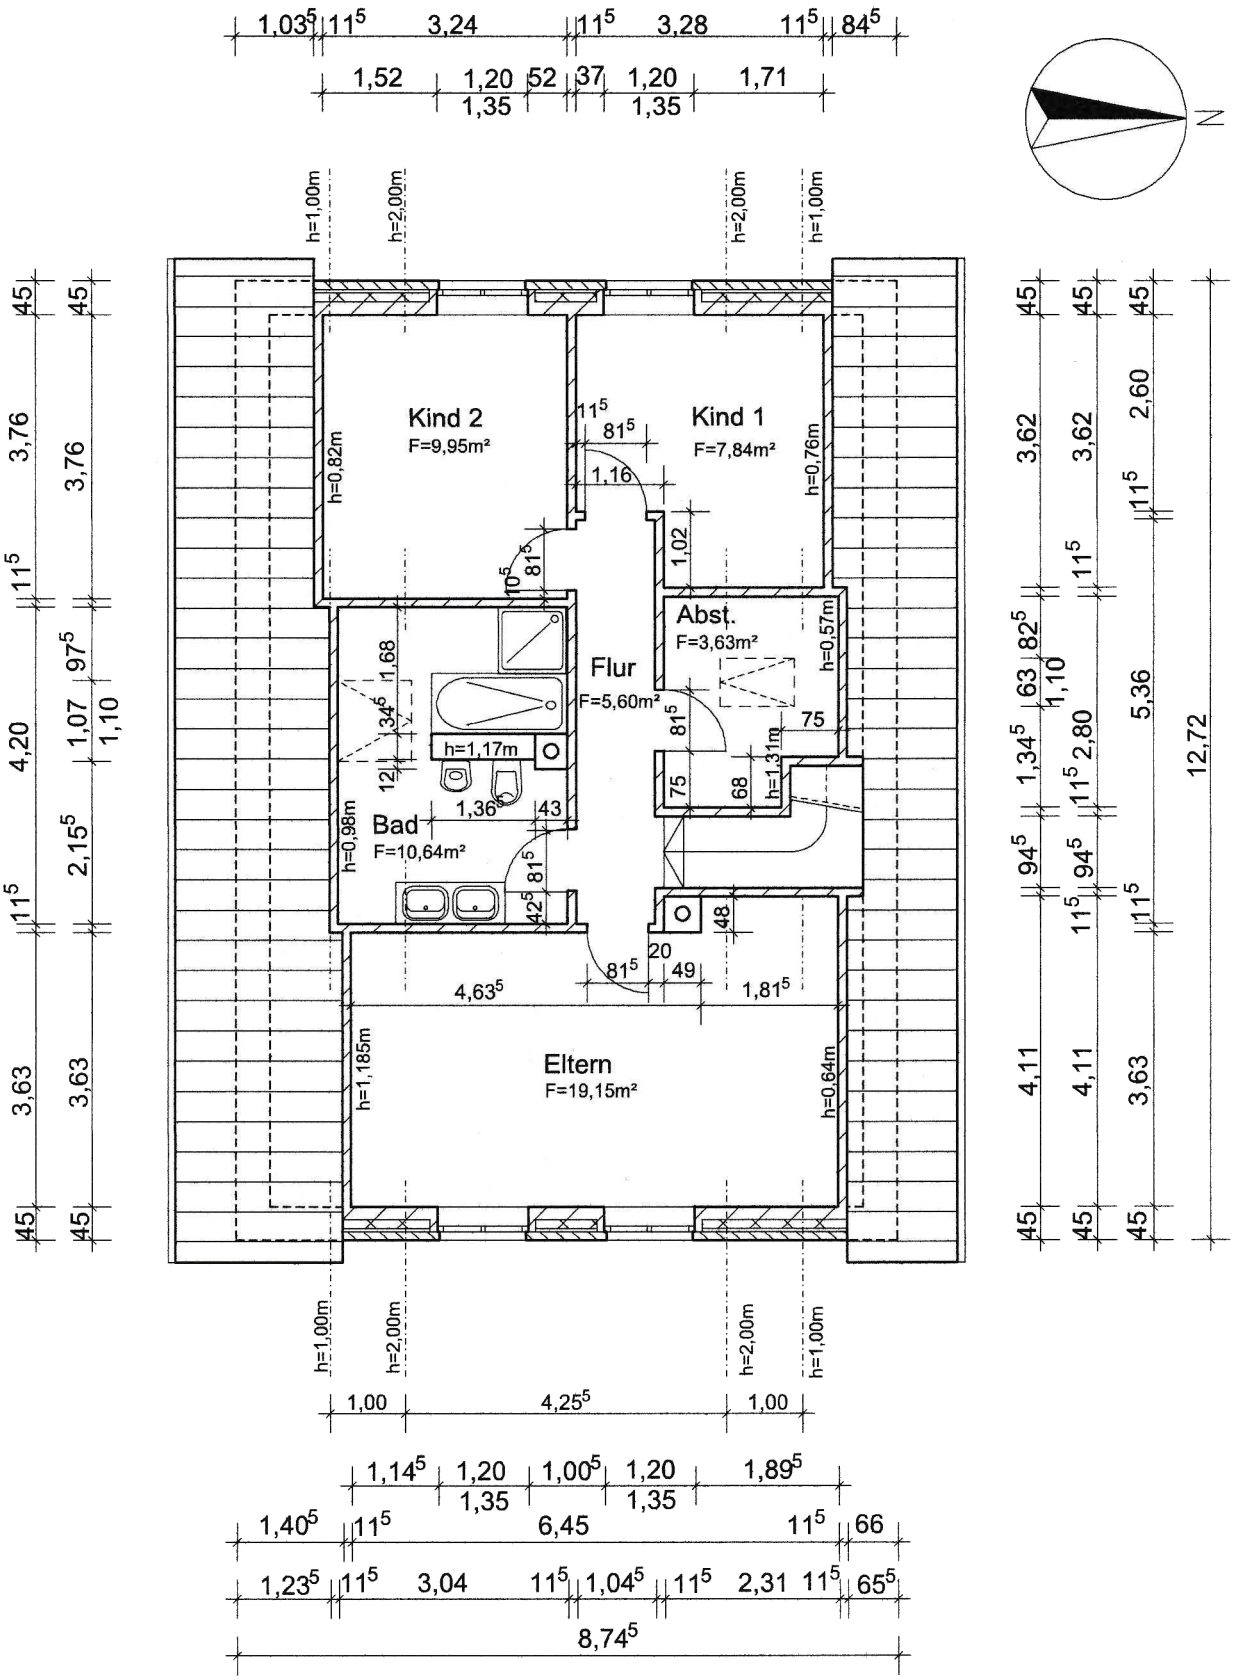


Bauvorhaben: Ausbau des Dachgeschosses, Bestandszeichnung
Bauherren:
Bauort:

Darstellung: Grundriss Dachgeschoss, M.: 1:100

Aufgestellt: Schafflund, den 17.06.1985
Die Bauherren: Der Planer: