



ANSICHT VON SÜDEN

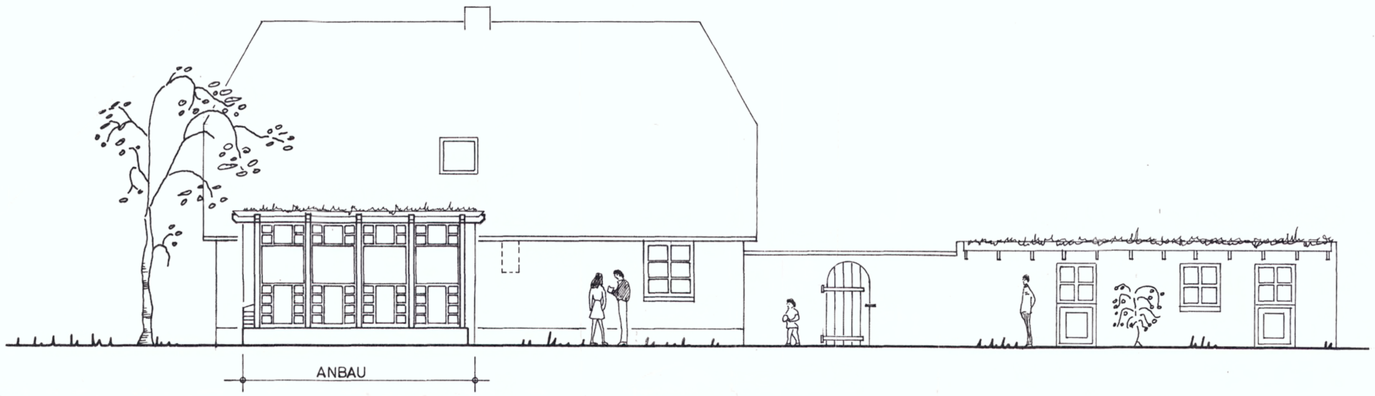


VON WESTEN

Anlage 5

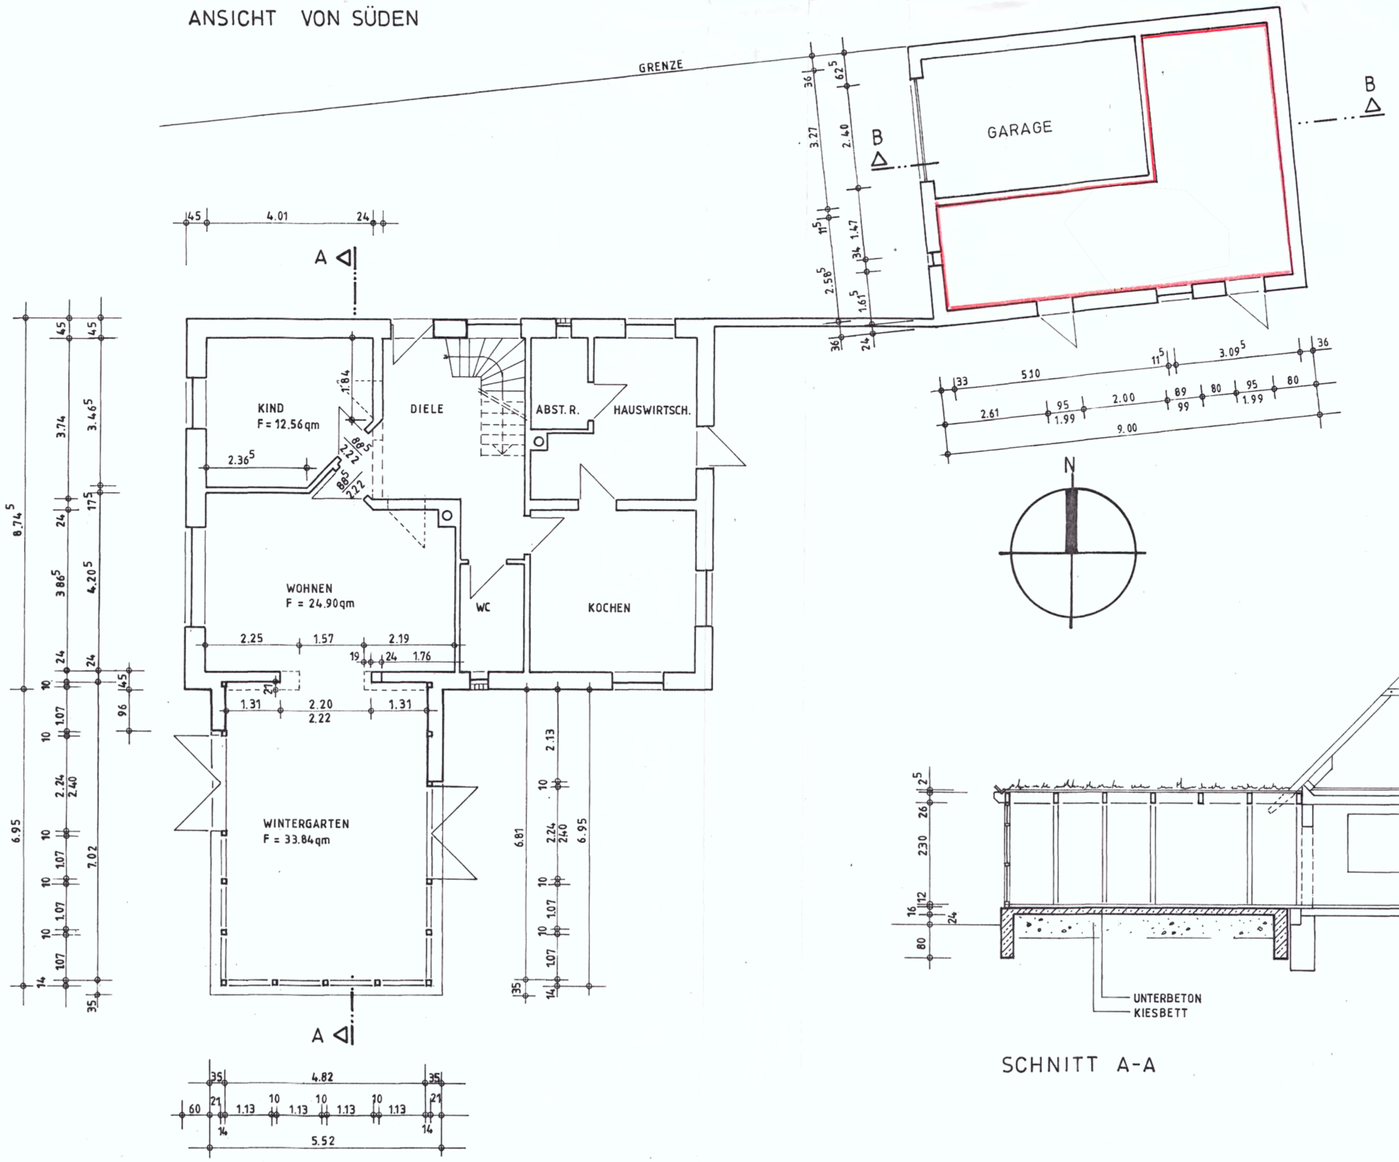

ERDGESCHOSSGRUNDRISS

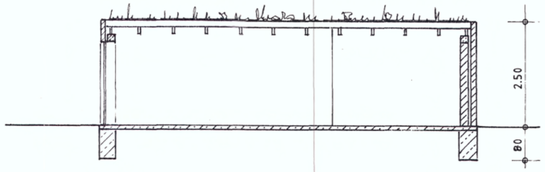

SCHNITT B-B

SCHNITT A-A

In bauaufsichtlicher Hinsicht geprüft und genehmigt
Schleswig, den
17. MRZ. 1999

LEGENDE:
- NEU
- ABBRUCH
- VORHANDEN

BAUVORHABEN: NUTZUNGSÄNDERUNG VON NEBENRÄUMEN ZUR VERKAUFSSTÄTTE		
BAUORT:		
BAUHERR:		
PLANBEZEICHNUNG: GRUNDRISS, SCHNITTE, ANSICHTEN		
BAUHERRIN	PLANVERFASSER	MASSTAB 1:100
		GEZ.
		DATUM: 13.01.1999
		TEL.