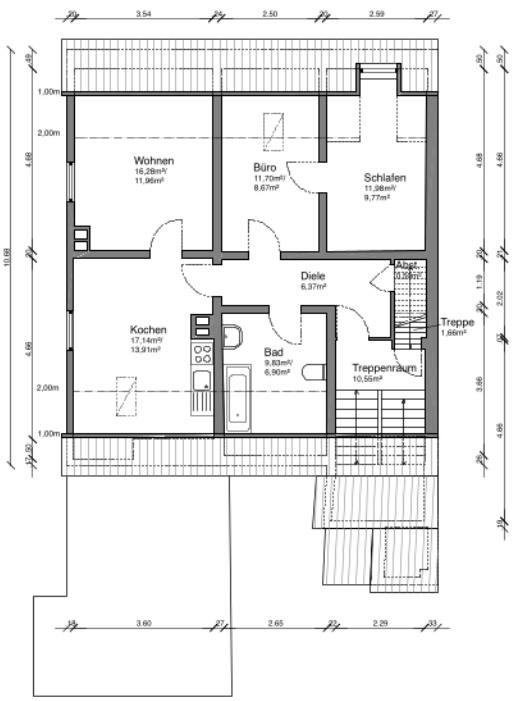


N

Bestand

Planung: Zelmanski Innenarchitektur

Jan Niclas Zelmanski
M.A. Innenarchitekt AKNW
Franziskaweg 22
40764 Langenfeld
0163/2119614
info@zelmanski-innenarchitektur.de
www.zelmanski-innenarchitektur.de

Vorhaben: Bestandsaufnahme

Bauort:

Plan: Dachgeschoss

Erstellt: 24.07.25 HC Maßstab: 1:100

ARCHITEKTENKAMMER NRW KÖRPERSCHAFT DES ÖFFENTLICHEN RECHTS
INNENARCHITEKT
63683

Unterschrift Bauvorlageberechtigter

Index	Datum	Änderungsgrund
a	24.07.25	Erstellung