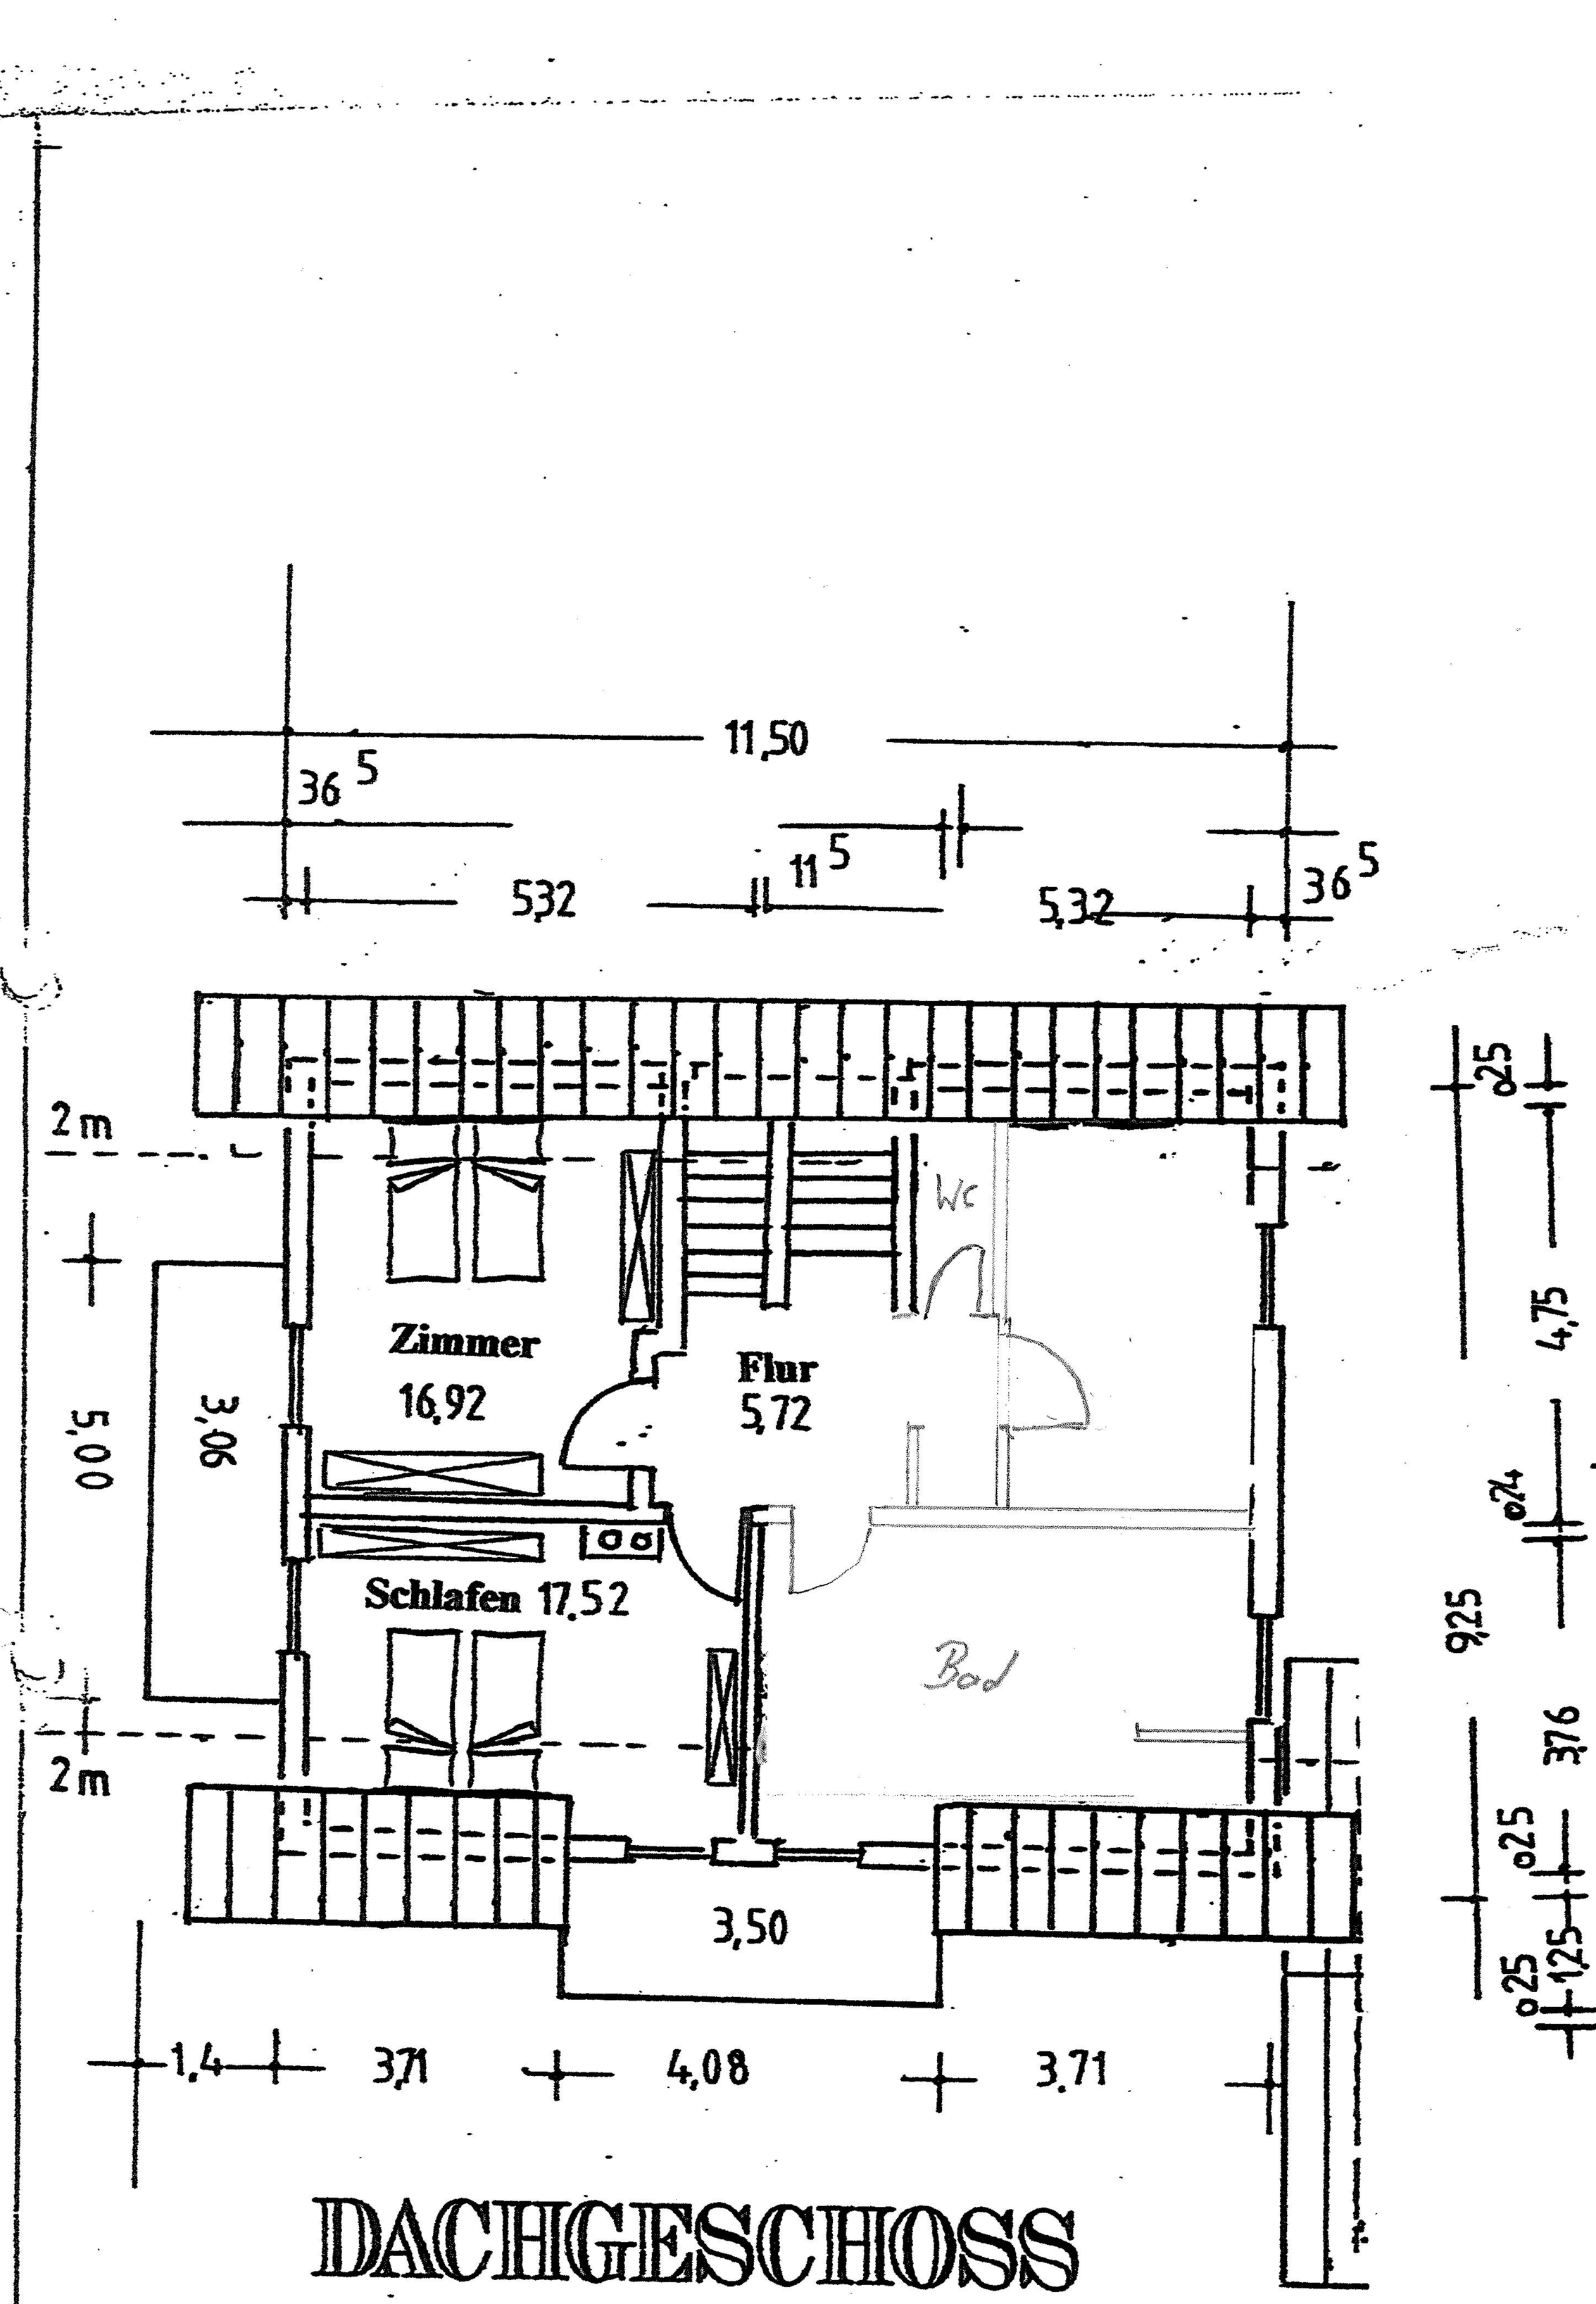


DACHGESCHOSS