
HORNSTEIN ERLUSS 13.5
TANKS 3 x 1500 LITER
EPPE 15 STUFEN 18.2 x 26
TRICH 5 cm

18

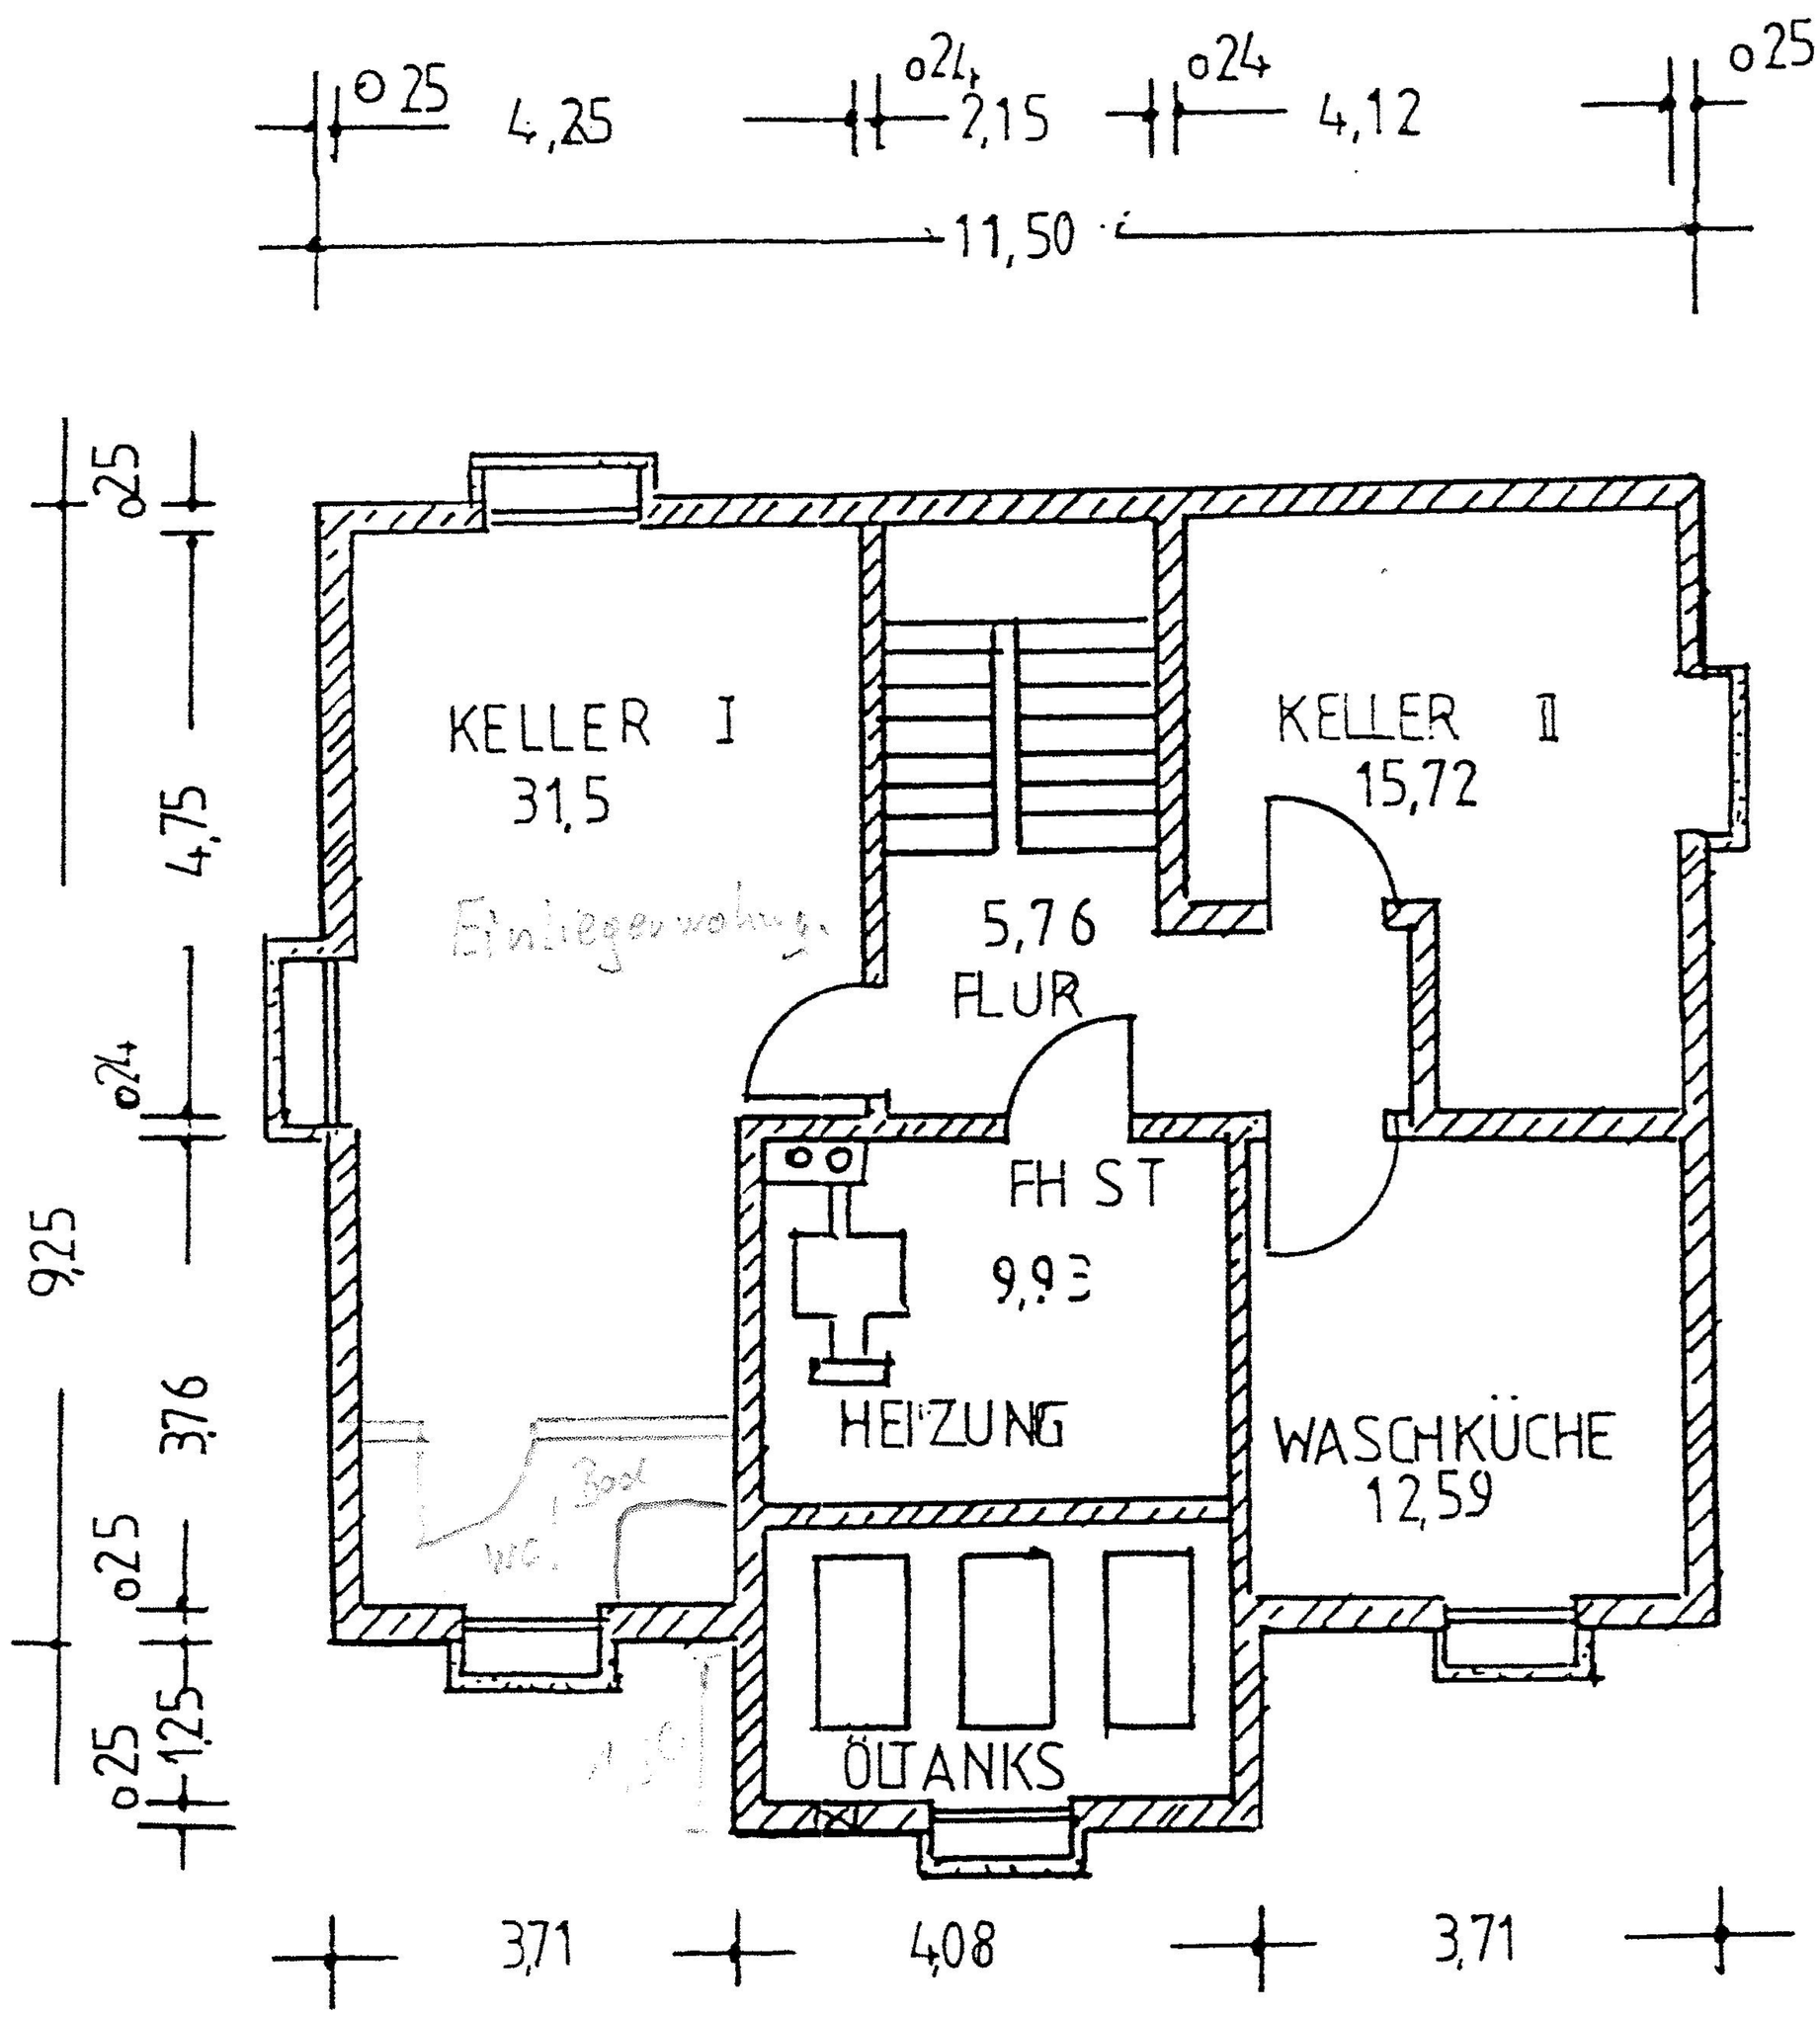

KELLERGESCHOSS