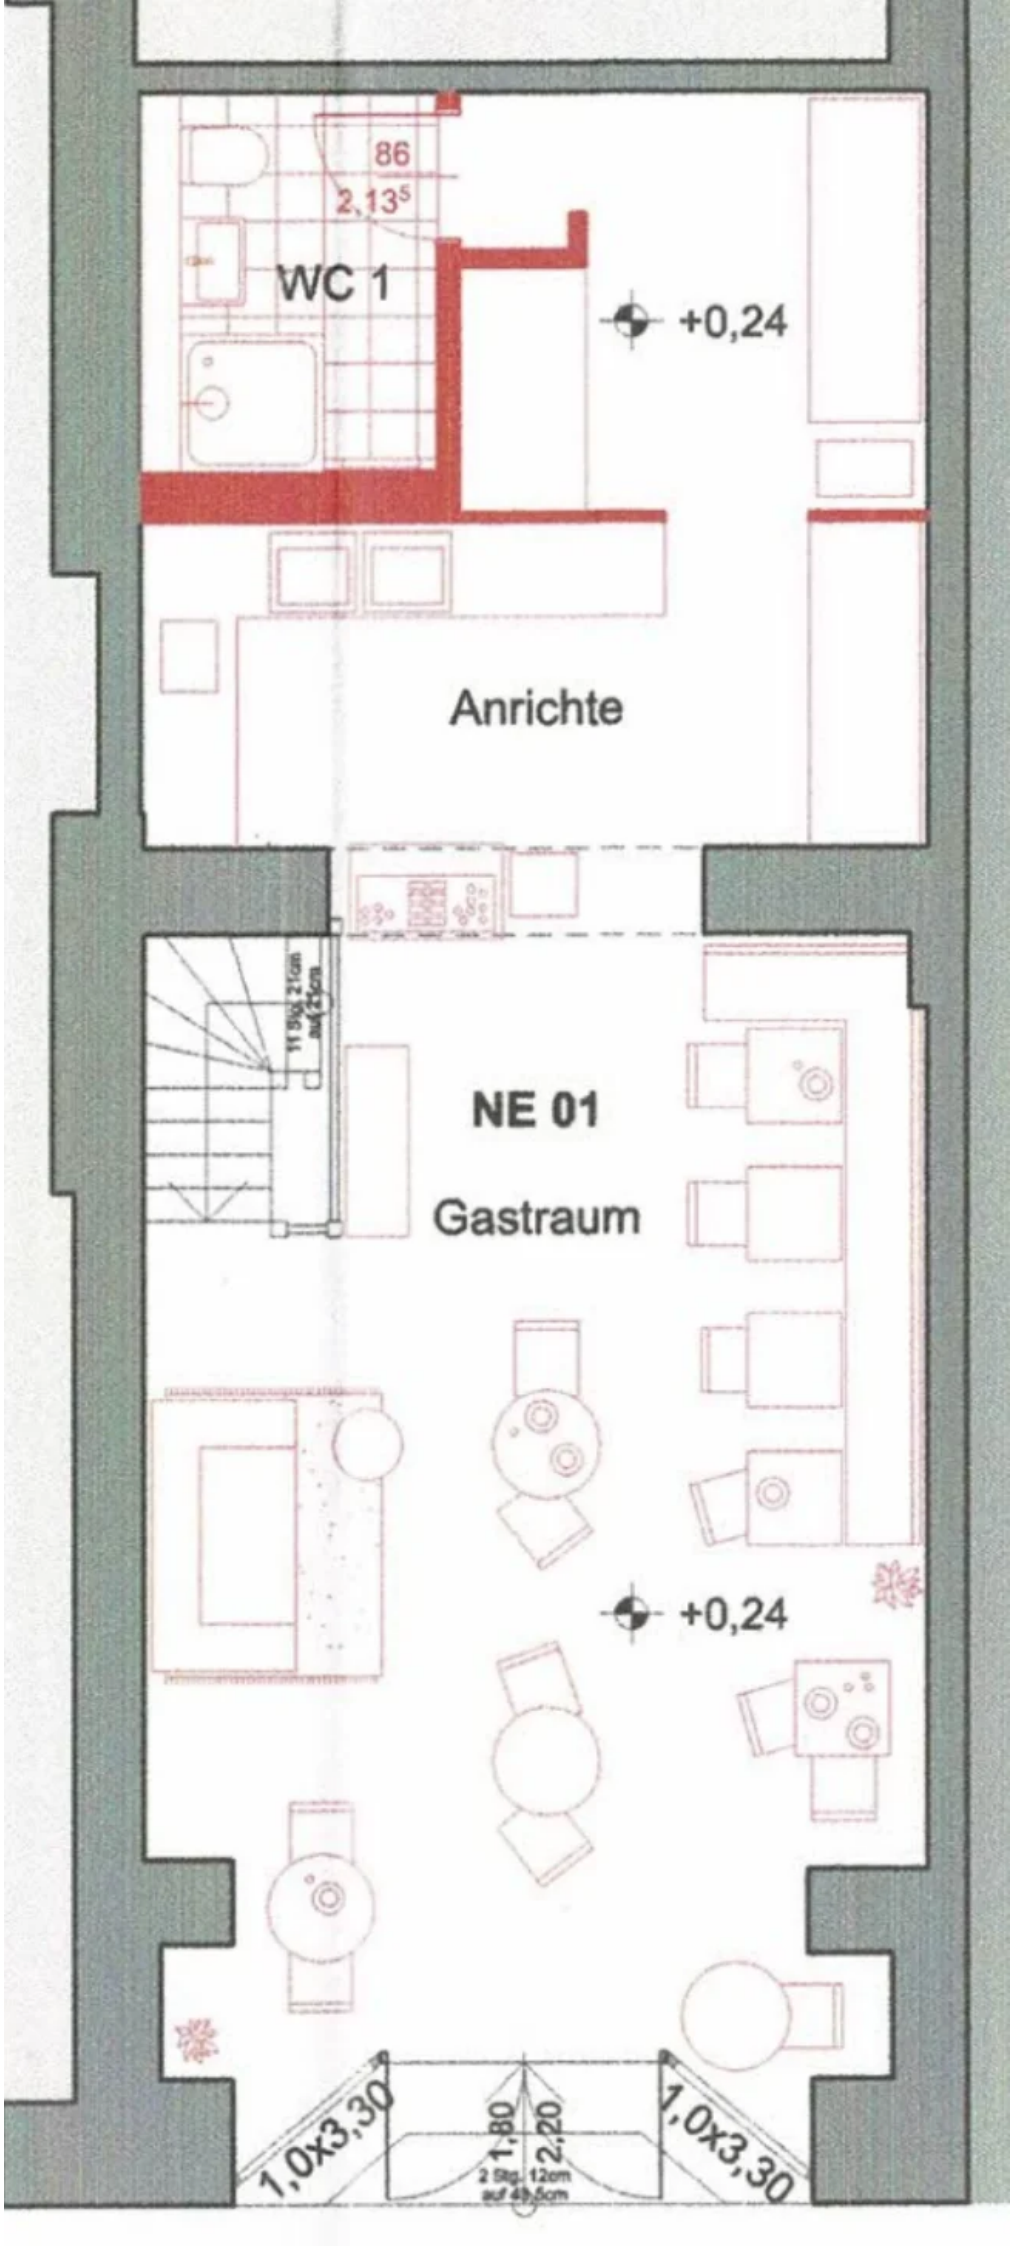
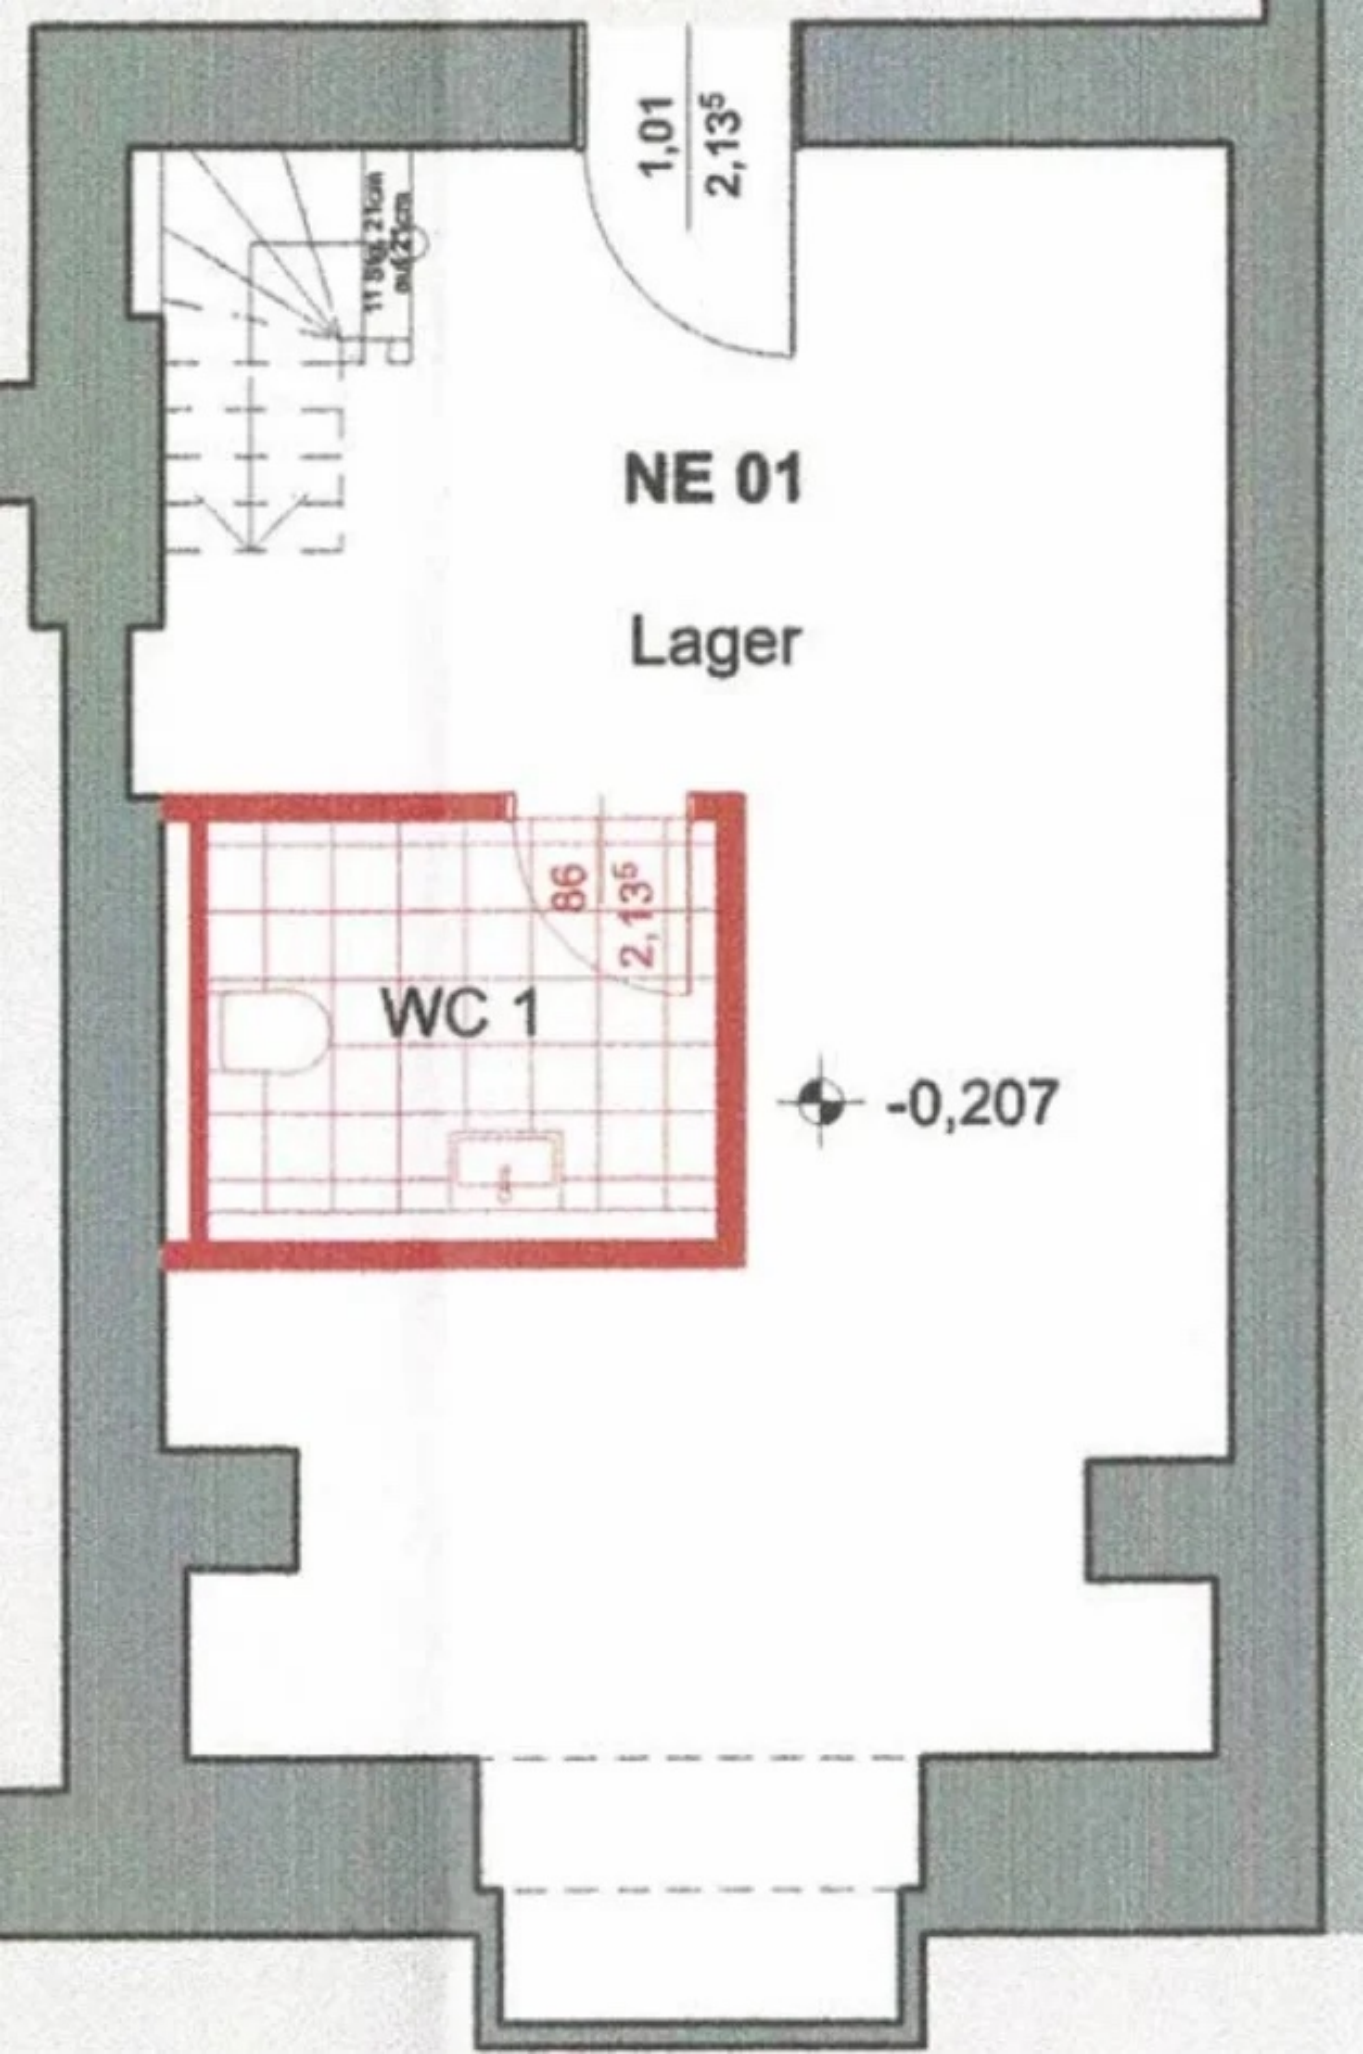

86
2,13⁵
WC 1
+0,24
Anrichte
11 Stg. 21cm
auf 231cm
NE 01
Gastraum
+0,24
1,0x3,30
1,80
2,20
2 Stg. 12cm
auf 49,5cm
1,0x3,30


1,01
2,13⁵
NE 01
Lager
86
2,13⁵
WC 1
-0,207