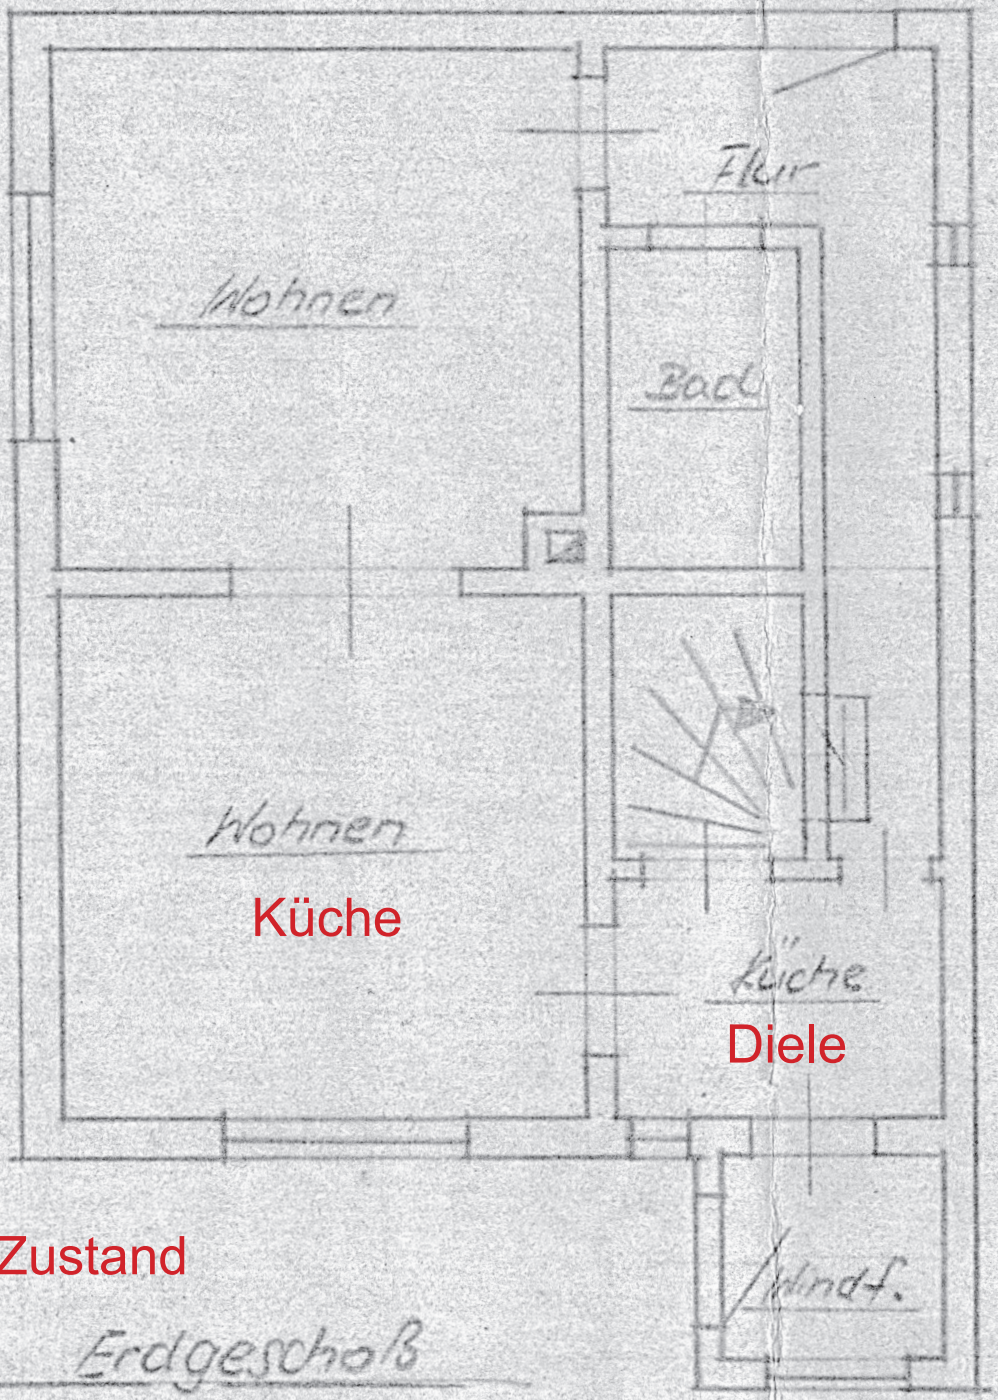


= Ist-Zustand