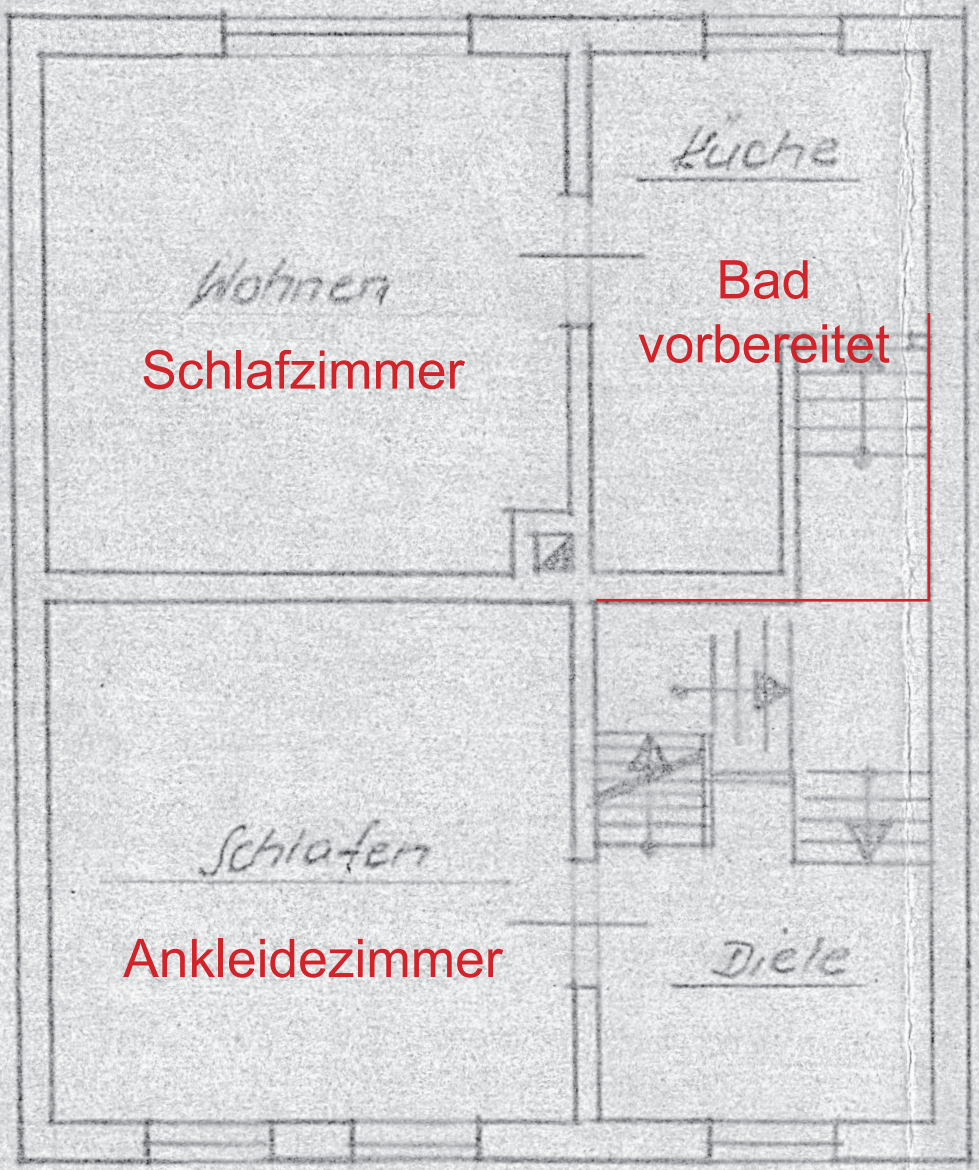


= Ist-Zustand

Obergeschoß