
Ausführung der Konstruktion nur nach geprüftem Standsicherheitsnachweis.


Am Wendel muß Auftritt mind. 10 cm sein (§ 38 (1) BauO NW i. V. m. § 20 (3) 1. DVO)

BAUAUFSICHTLICH GEPRÜFT
Ibbenbüren, den 10.12.70
AMT IBBENBÜREN
Der Amtsdirektor
Bauaufsicht
i. A.: Techn. Angest.

GENEHMIGT
durch Bauschein Nr.: 725/70
Ibbenbüren, den 10.12.70
AMT IBBENBÜREN
Der Amtsdirektor
Bauaufsicht
i. A.: Amtsbauamtmann

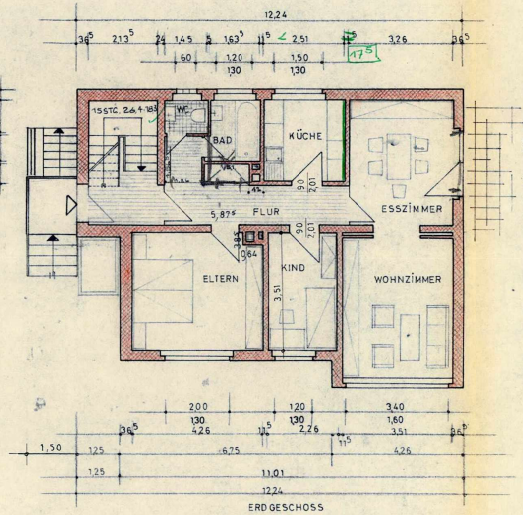


ERDGESCHOSS

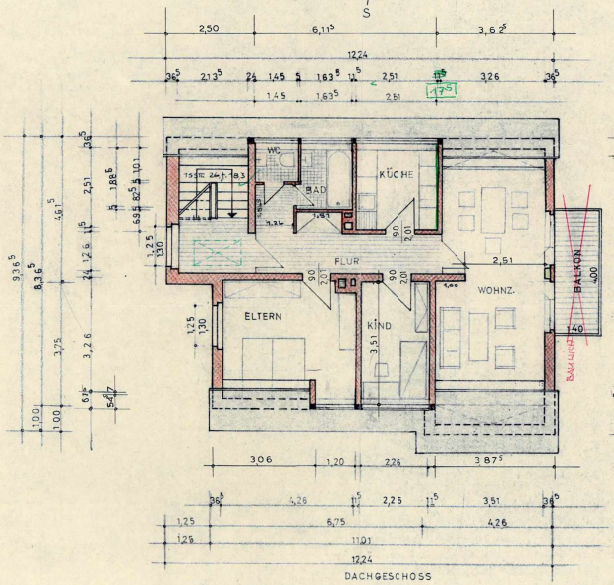

DACHGESCHOSS

Balkon bis zu einem Drittel im Baurecht zulässig, jedoch höchstens 1,50 m

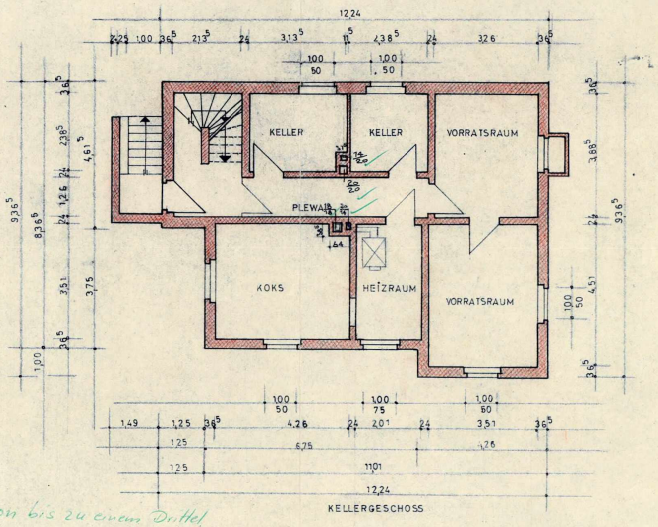

KELLERGESCHOSS

Wohnungstrennwand ist schalldämmend nach DIN 4109 auszuführen.

DER BAUHERR:

Fr. Voskort

BAUVORHABEN	BLATT 1
FRANZ VOSKORT	M 1:100
BROCHTERBECK HOLTHAUSEN 25	7.11.68