
Sämtliche Bauhölzer sind gegen Wurmfraß und Fäulnis zu sichern. § 17 BauO NW.

Wärmedämmung nach DIN 4108

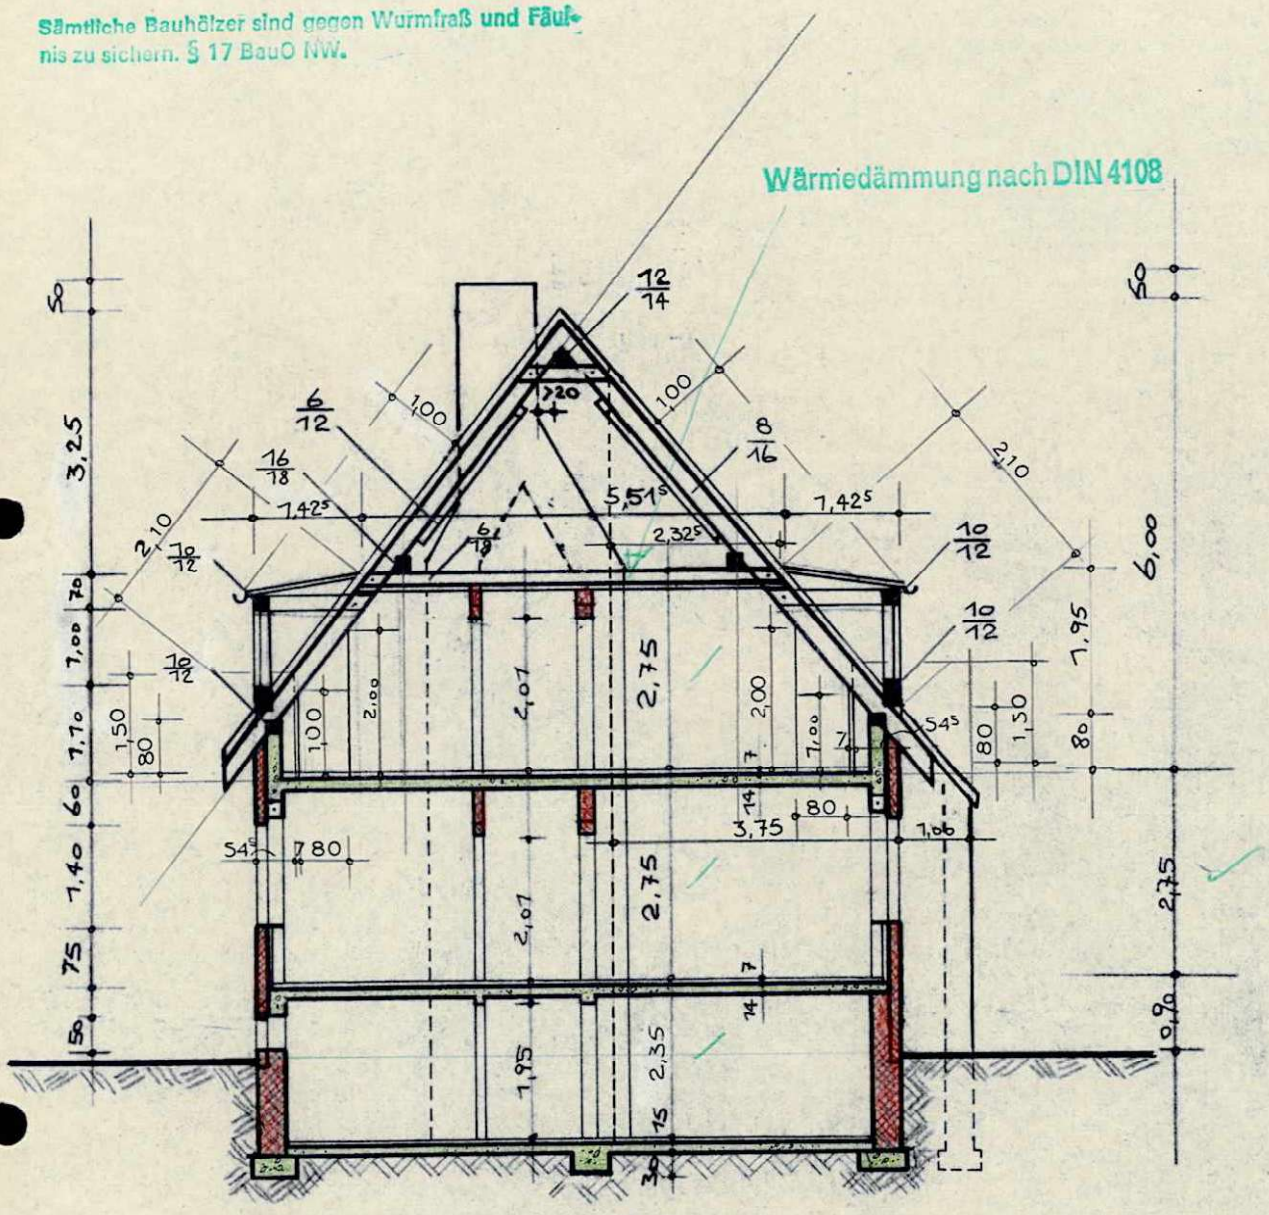

BAUAUFSICHTLICH GEPRÜFT
Ibbenbüren, den 10.12.70
AMT IBBENBÜREN
Der Amtsdirektor
Bauaufsicht
I. A.:
Techn. Angest.

GENEHMIGT
durch Bauschein Nr.: 7251/70
Ibbenbüren, den 10.12.70
AMT IBBENBÜREN
Der Amtsdirektor
Bauaufsicht
I. A.:
Amtsbauinspektor

DER BAUHERR:

Fr. Voskort

WOHNHAUSNEUBAU	
F. VOSKORT, BROCHTERBECK	1:100
SCHNITT	13.11.68

ARCHITEKTEN GREGOR THALMANN, DIPL.-ING. LOTHAR THALMANN
453 IBBENBÜREN, MARKTSTRASSE 15 TELEFON 2570

RD