Aufmaß Einfamilienhaus

Bauherr:
Siebenhäuser 42
28857 Syke


Bauort: Siebenhäuser 42
28857 Syke

Maßstab: 1:100 | Datum: 05.04.2013

Darstellung: Grundriss Dachgeschoss

Entwurfsverfasser: Wolfgang Martin
- Dipl.-Ing. für Bauwesen -
Am Stühr 4a, 28857 Syke
Tel. 04242/9366-51, Fax -52

Plan 2

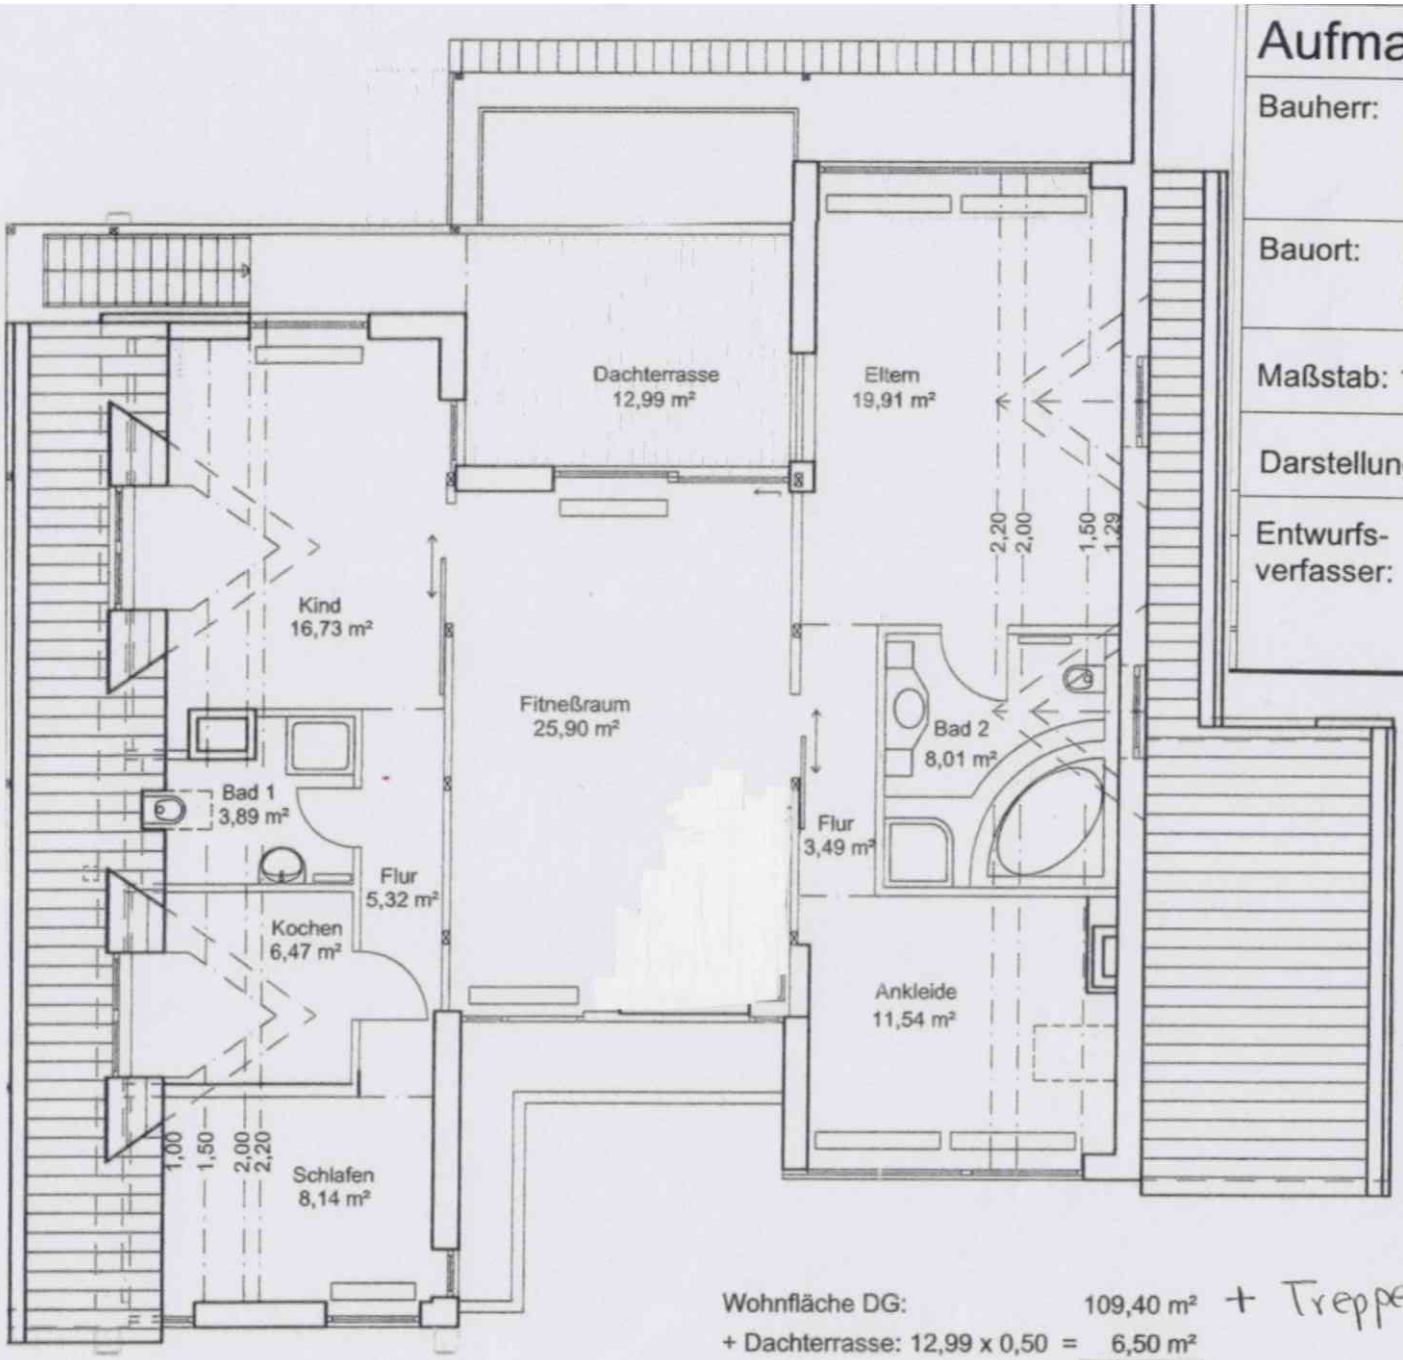

Wohnfläche DG: 109,40 m²
+ Dachterrasse: 12,99 x 0,50 = 6,50 m²
115,90 m²

+ Treppe ca. 4m² = 113,40 ≈ 113

6,50
1950
≈ 120 m²