

UMBAU ALTE BASLER STRASSE 5. BAUHERR: ALFRED ENGELMANN, LÖRRACH.
NACH AUFMASS: M. 1:50.

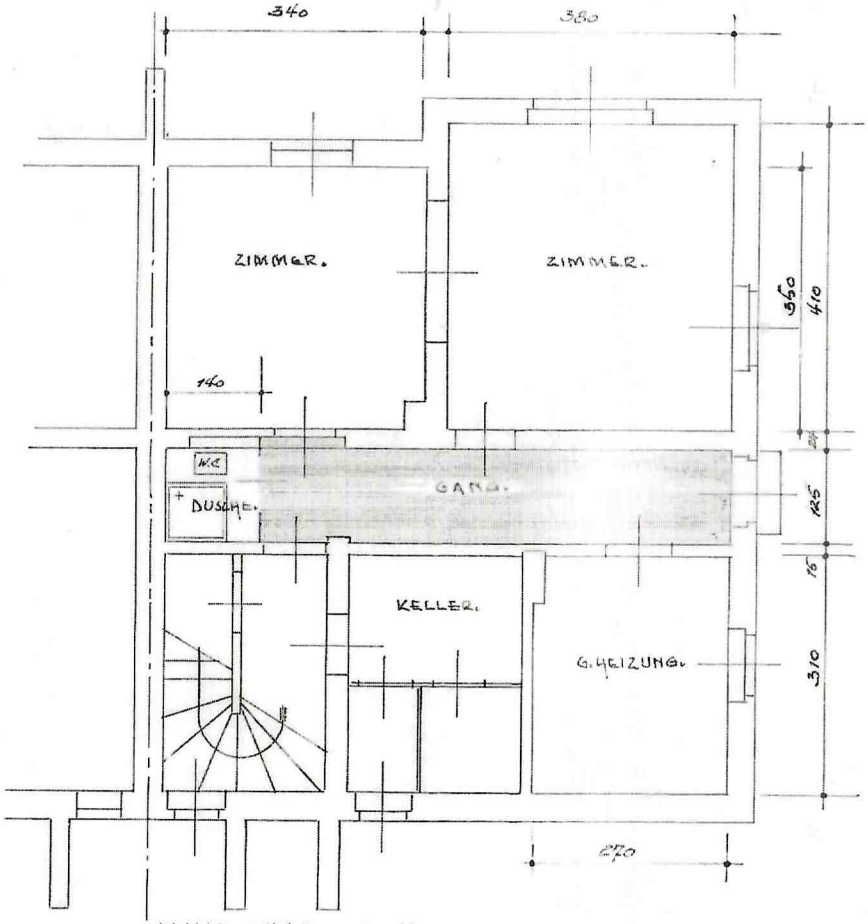

KELLER-UNTERGESCHOSS.

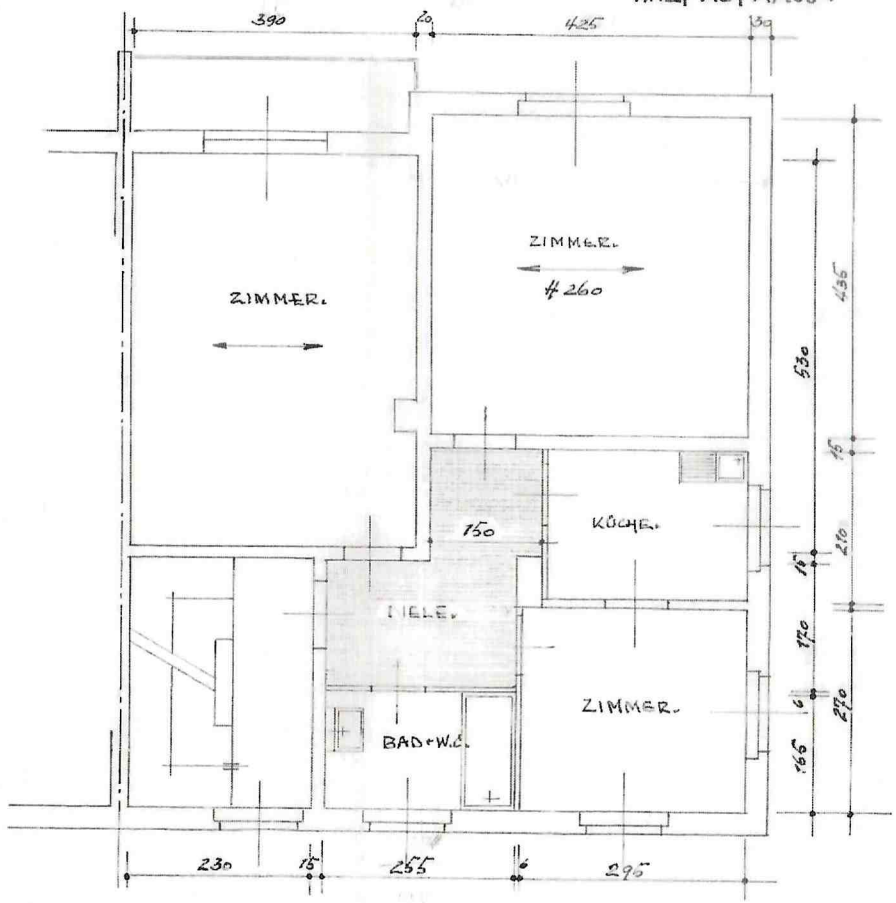

OBERGESCHOSS.

DER ARCHITEKT.

DER BAUHERR.

LÖRRACH, IM FEBRUAR 1975.

Blatt 4