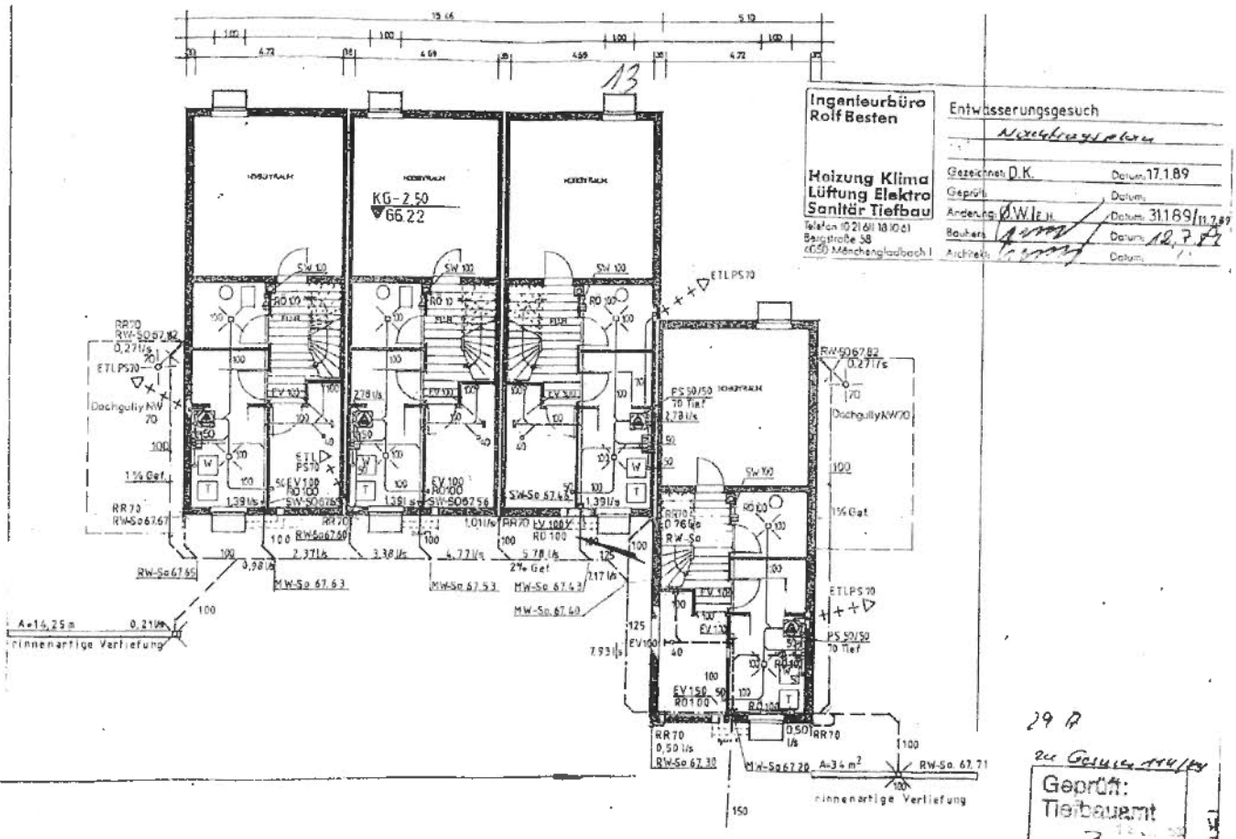


Ingenieurbüro
Rolf Besten

Heizung Klima
Lüftung Elektro
Sanitär Tiefbau

Telefon (0 21 61) 18 10 61
Bergstraße 38
(050) Mönchengladbach 1


Entwässerungsgesuch

Gezeichnet	D.K.	Datum 17.1.89
Geprüft		Datum
Änderung	ØW/Ze.H.	Datum 31.1.89/11.7.89
Bauherr		Datum 12.7.89
Architekt		Datum

29 A

zu Genehm. 444/89

Geprüft:
Tiefbauamt
Unterschrift:

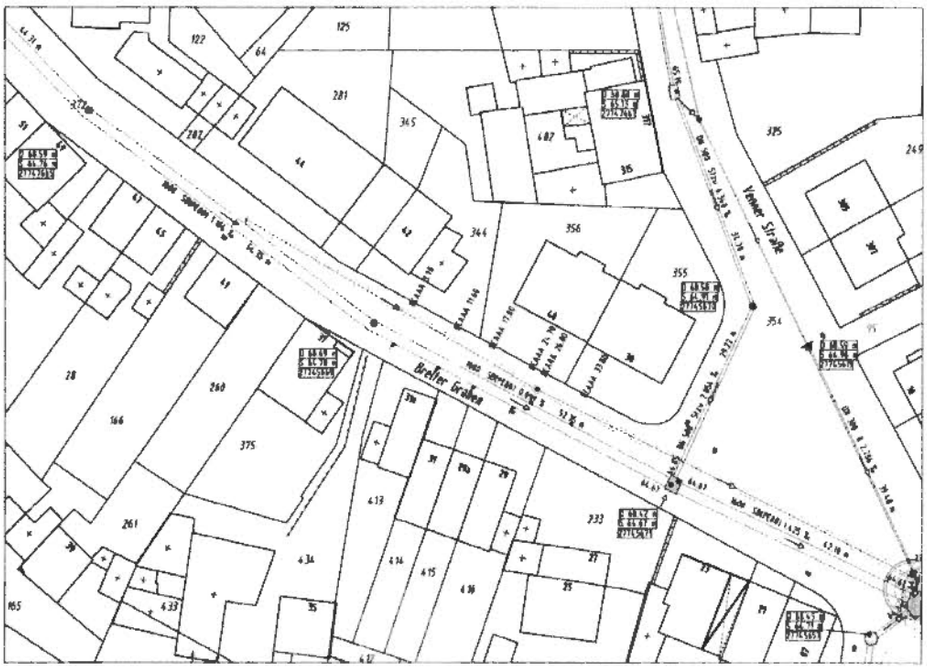
Vennes Straße
Breiter Graben