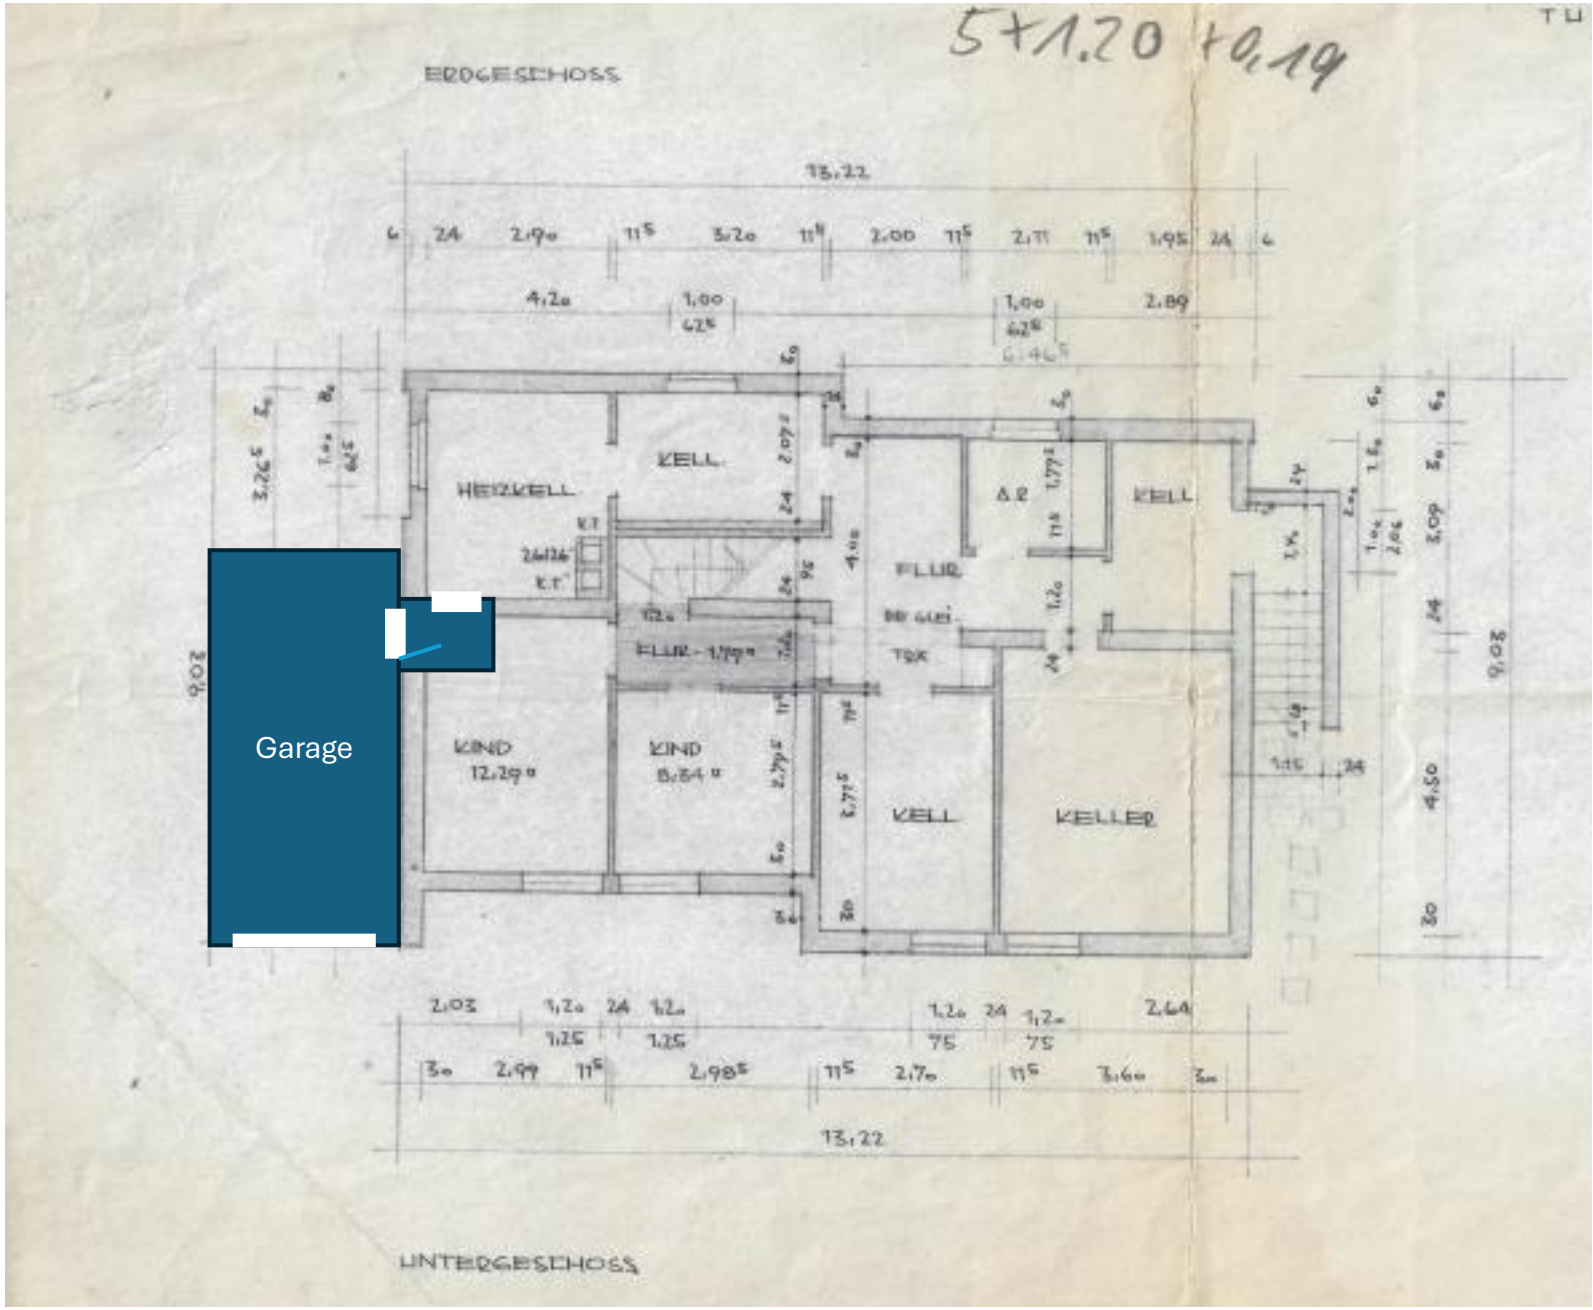

5+1.20 +0,19
EDGESCHOSS
13.22
HEIZKELL
KELL
FLUR
KELL
KELL
KELLER
KIND
12.29 m
KIND
8.84 m
FLUR - 1.79 m
Garage
13.22
UNTERGESCHOSS