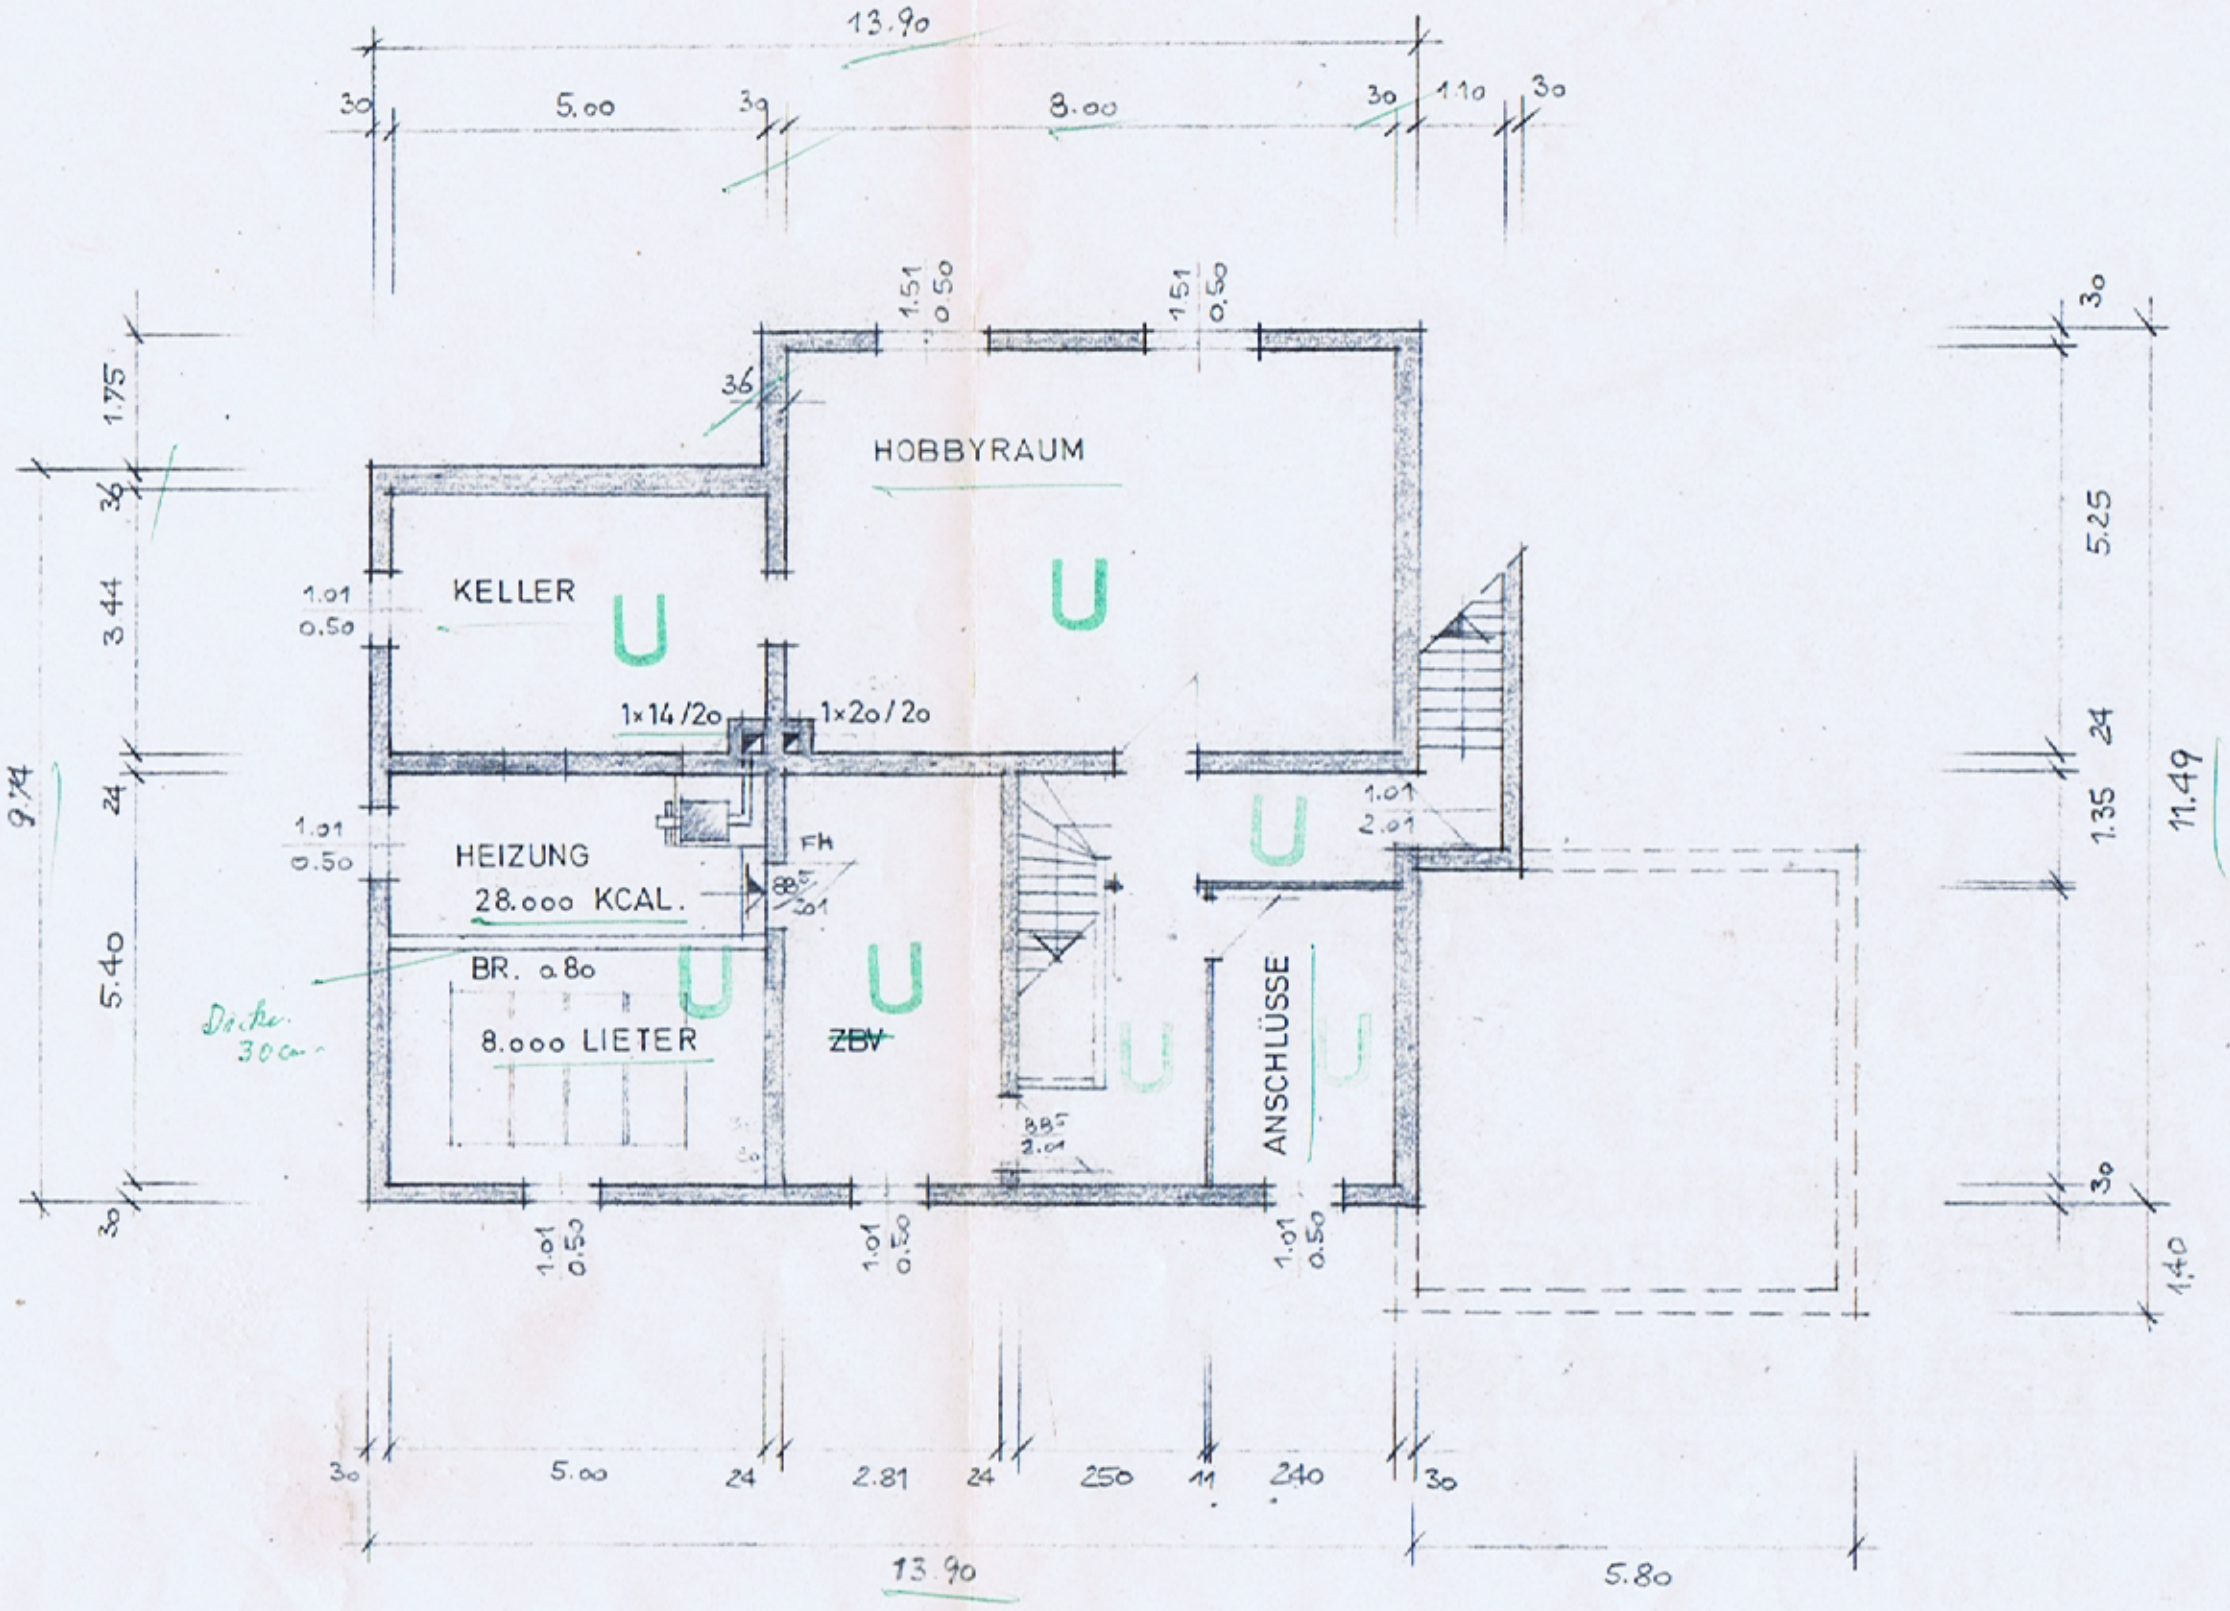


U – Unzulässig zum dauernden Aufenthalt von Menschen

KELLERGESCHOSS