
3 x

OST - ANSICHT

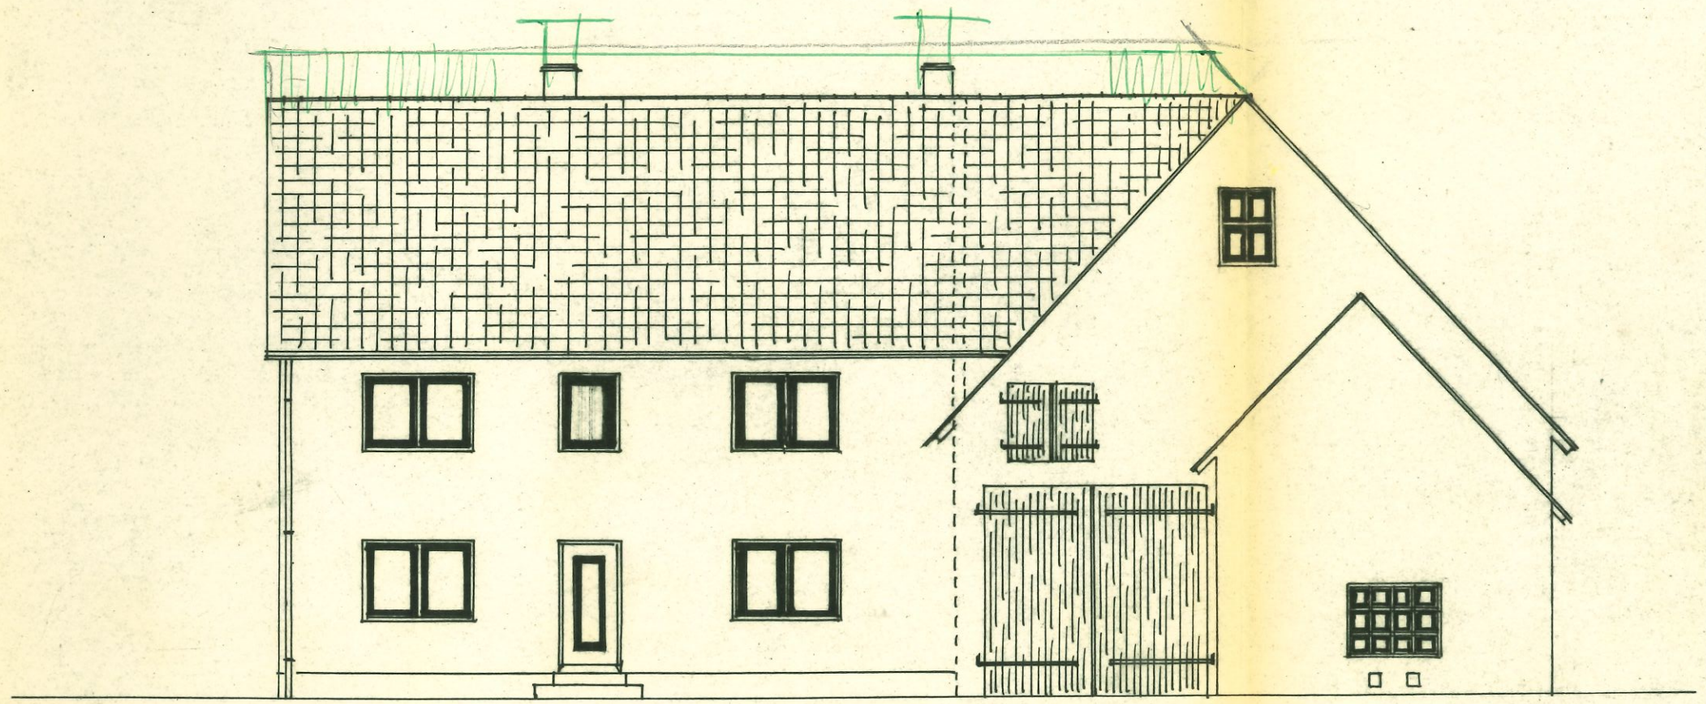

Technisch geprüft
25. Feb. 1965
Erlangen