
KELLER GRUNDRISS
M = 1 : 100

SCHEUNE NICHT UNTERKELLERT

Technisch geprüft
Erlangen, 25. Feb. 1965
Landratsamt
Technische Abteilung
I. A.
Kreisoberbauinspektor

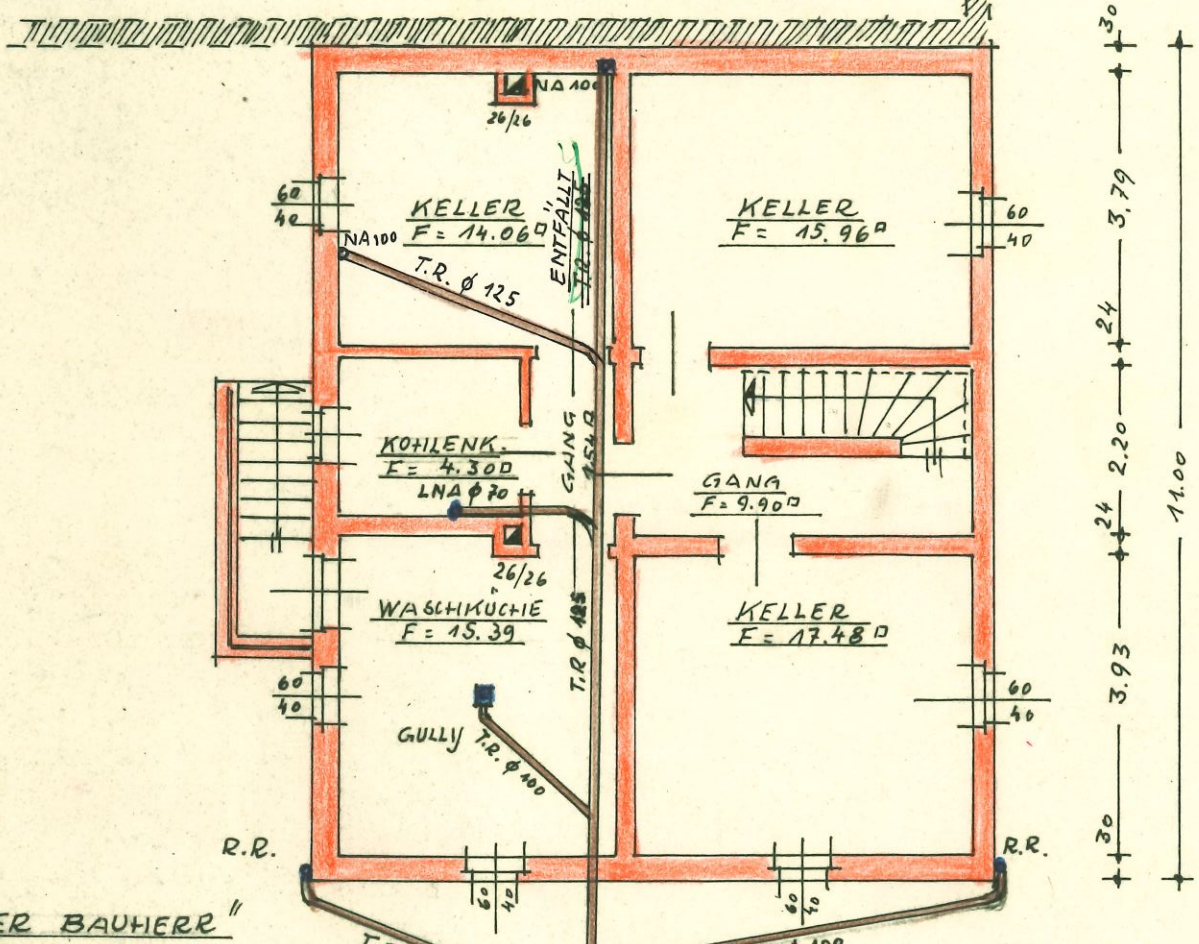

„DER BAUHERR"