
Dachneigung mind. 48°

SCHNITT A-B

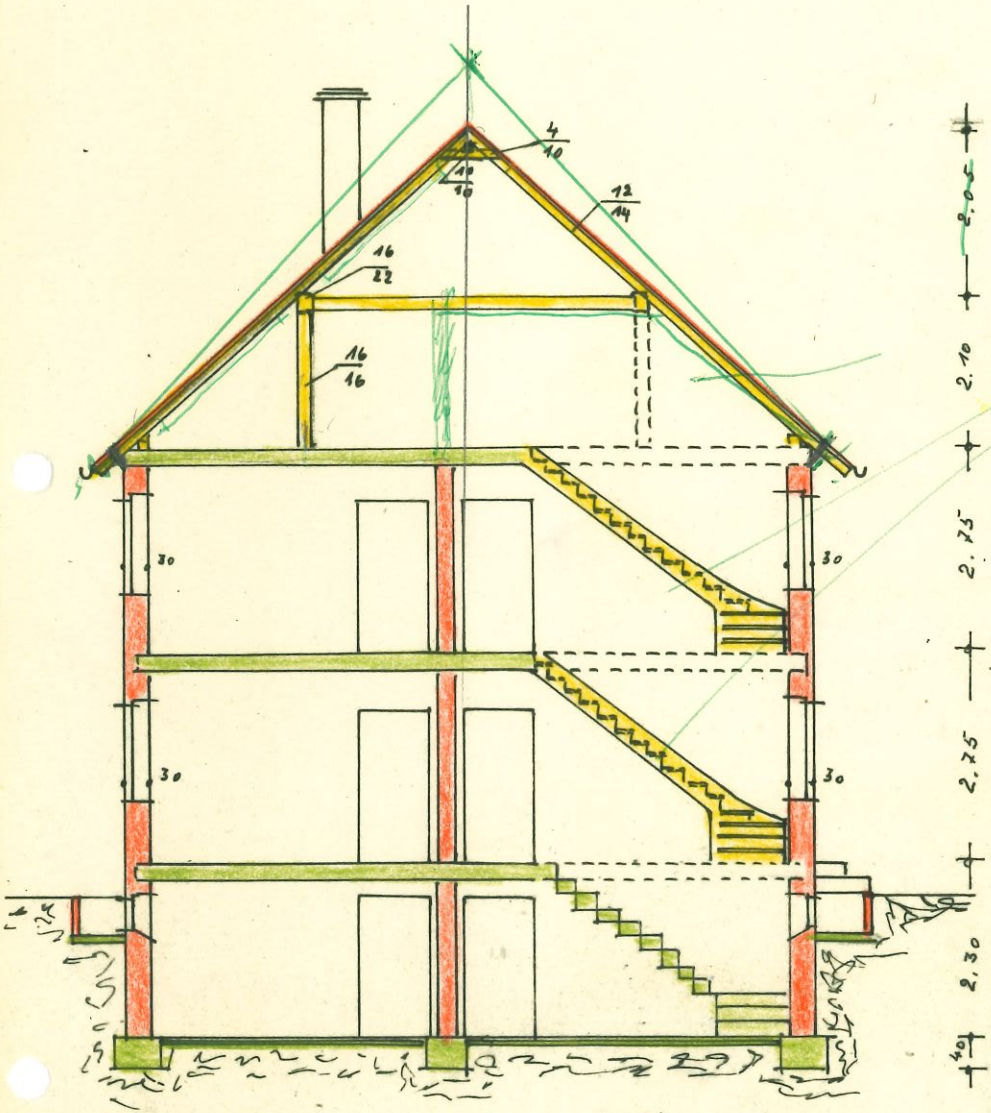

DACHNEIGUNG 42° 48

KAMIN 40 cm ÜBER FIRST

BIBERSCHWANZ DOPPELDACH

2.10

feuerhemmend verputzen

ERD- UND OBERGESCHOSS IN GITTERZIEGEL 30cm STARK

2.75

2 FERTIGBALKENDECKEN SYSTEM DENNERT SCHLÜSSELFELD

2.75

SENKRECHTE UND WAAGR. ISOLIERUNG

KELLERMAUERWERK IN KALKSANDSTEINE

2.30

FUNDAMENTBETON

0.40

Technisch geprüft
Erlangen, 25. Feb. 1965