

VIERTEL

DURCHFAHRT

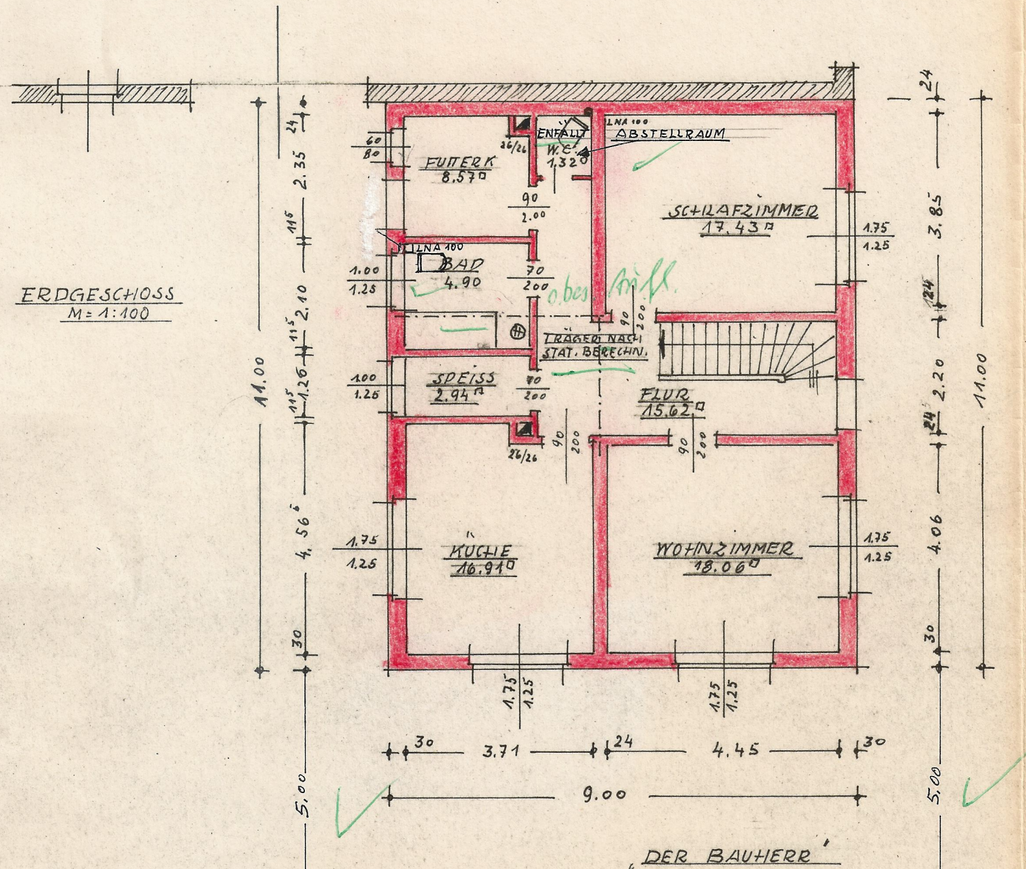

SCHEUNE (BESTEHT)

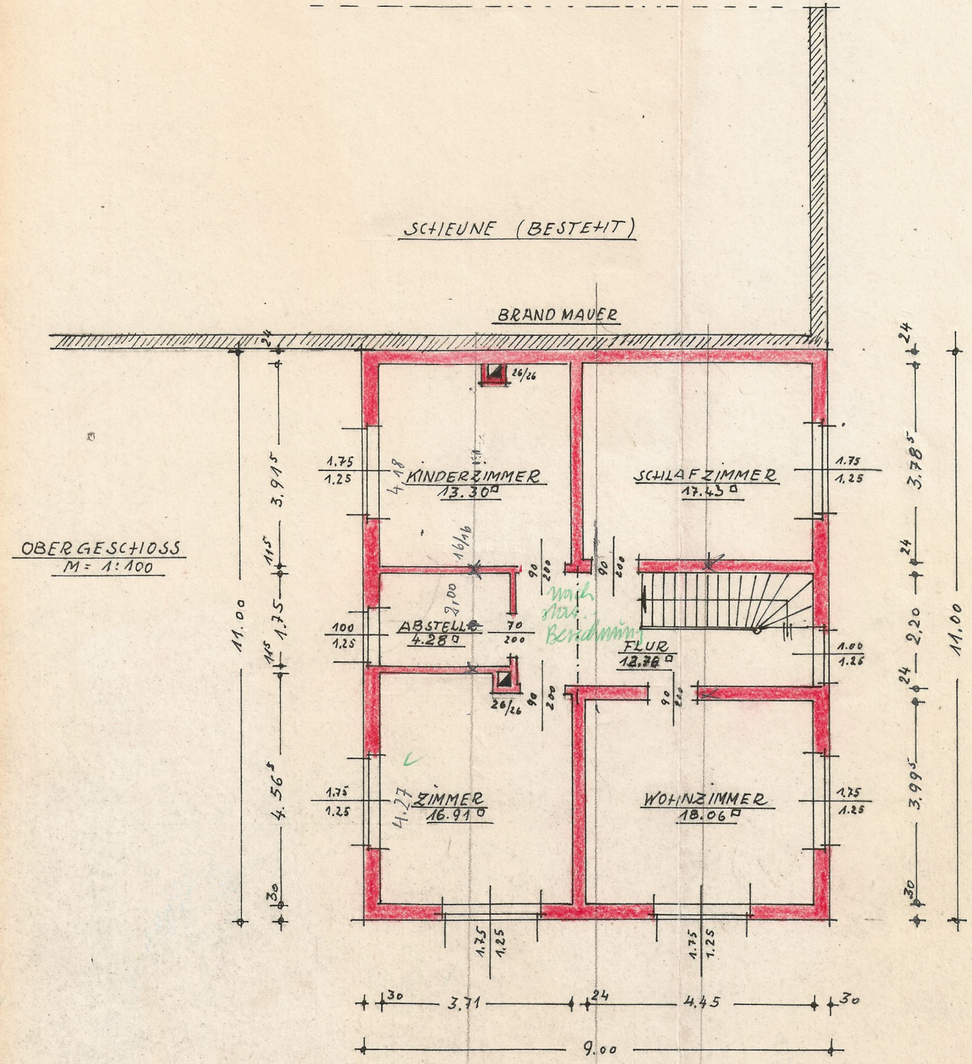

Technisch geprüft
Erlangen, 25. Feb. 1965
Landratsamt
Technische Abteilung
I. A.
Kreisoberbaurat

DER BAUHERR

„DIE NACHBARN"

DER PLANFERTIGER