
SÜD - ANSICHT

Dachneigung mind 48°

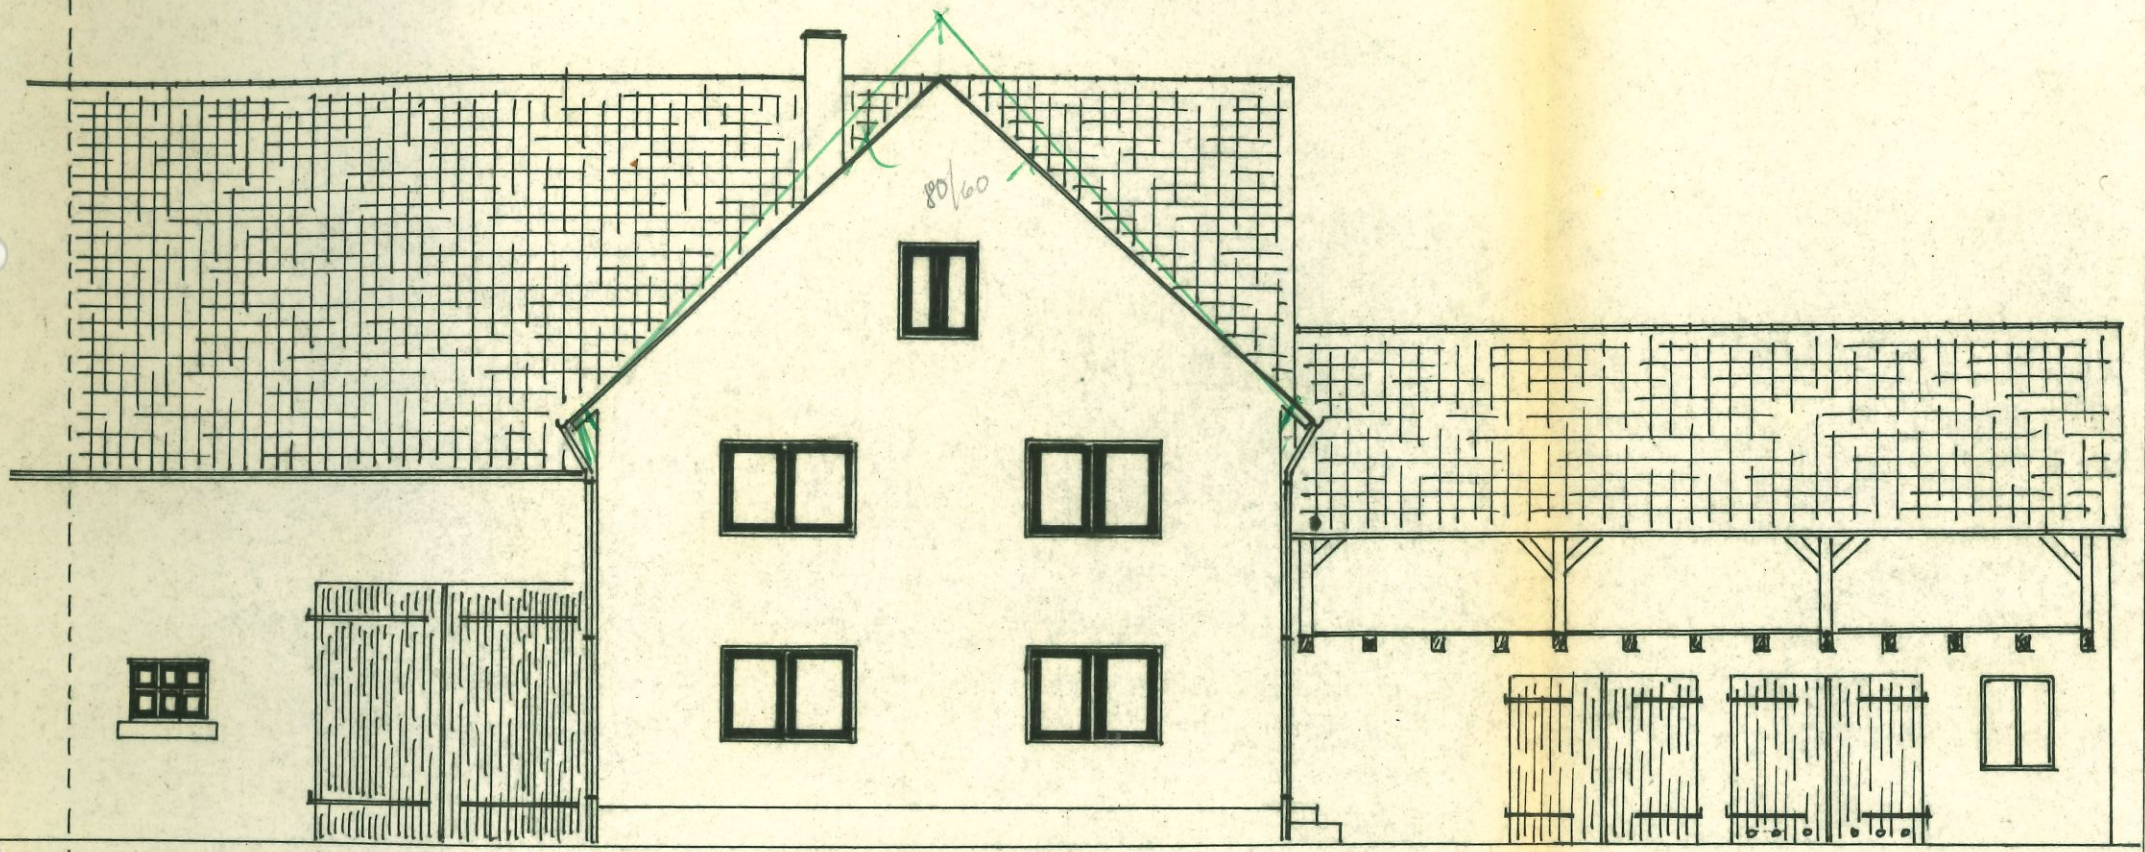

Technisch geprüft
Erlangen, 25. Feb. 1965