
WEST - ANSICHT

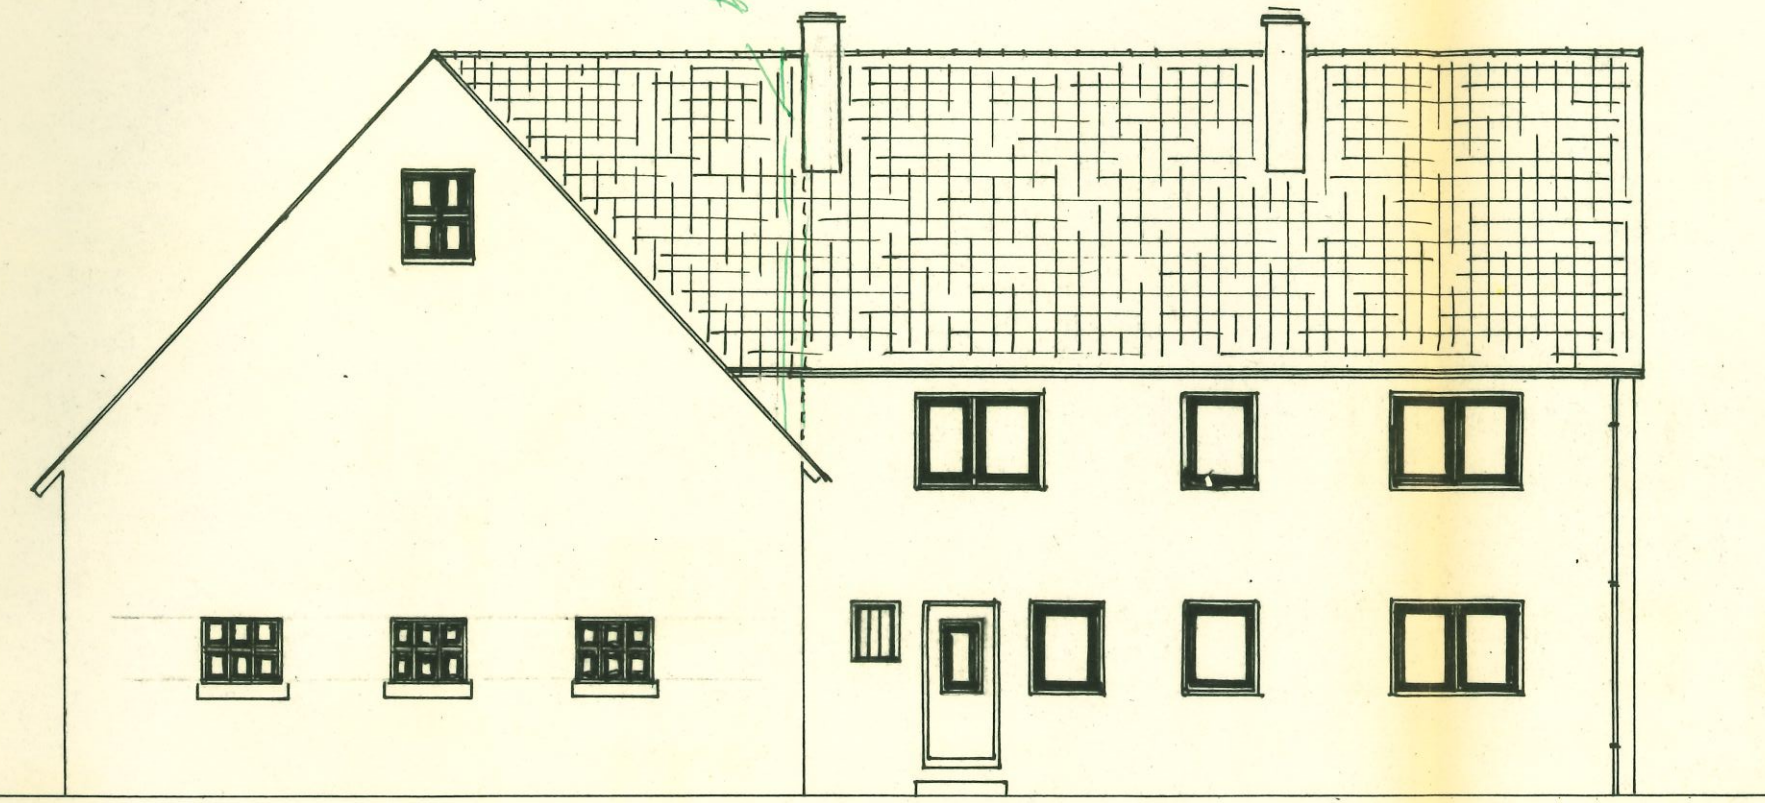

Technisch geprüft
Erlangen, 25. Feb. 1965
Landratsamt