
Wünsche EG

- Wand Flur
- Wand Wohnzimmer

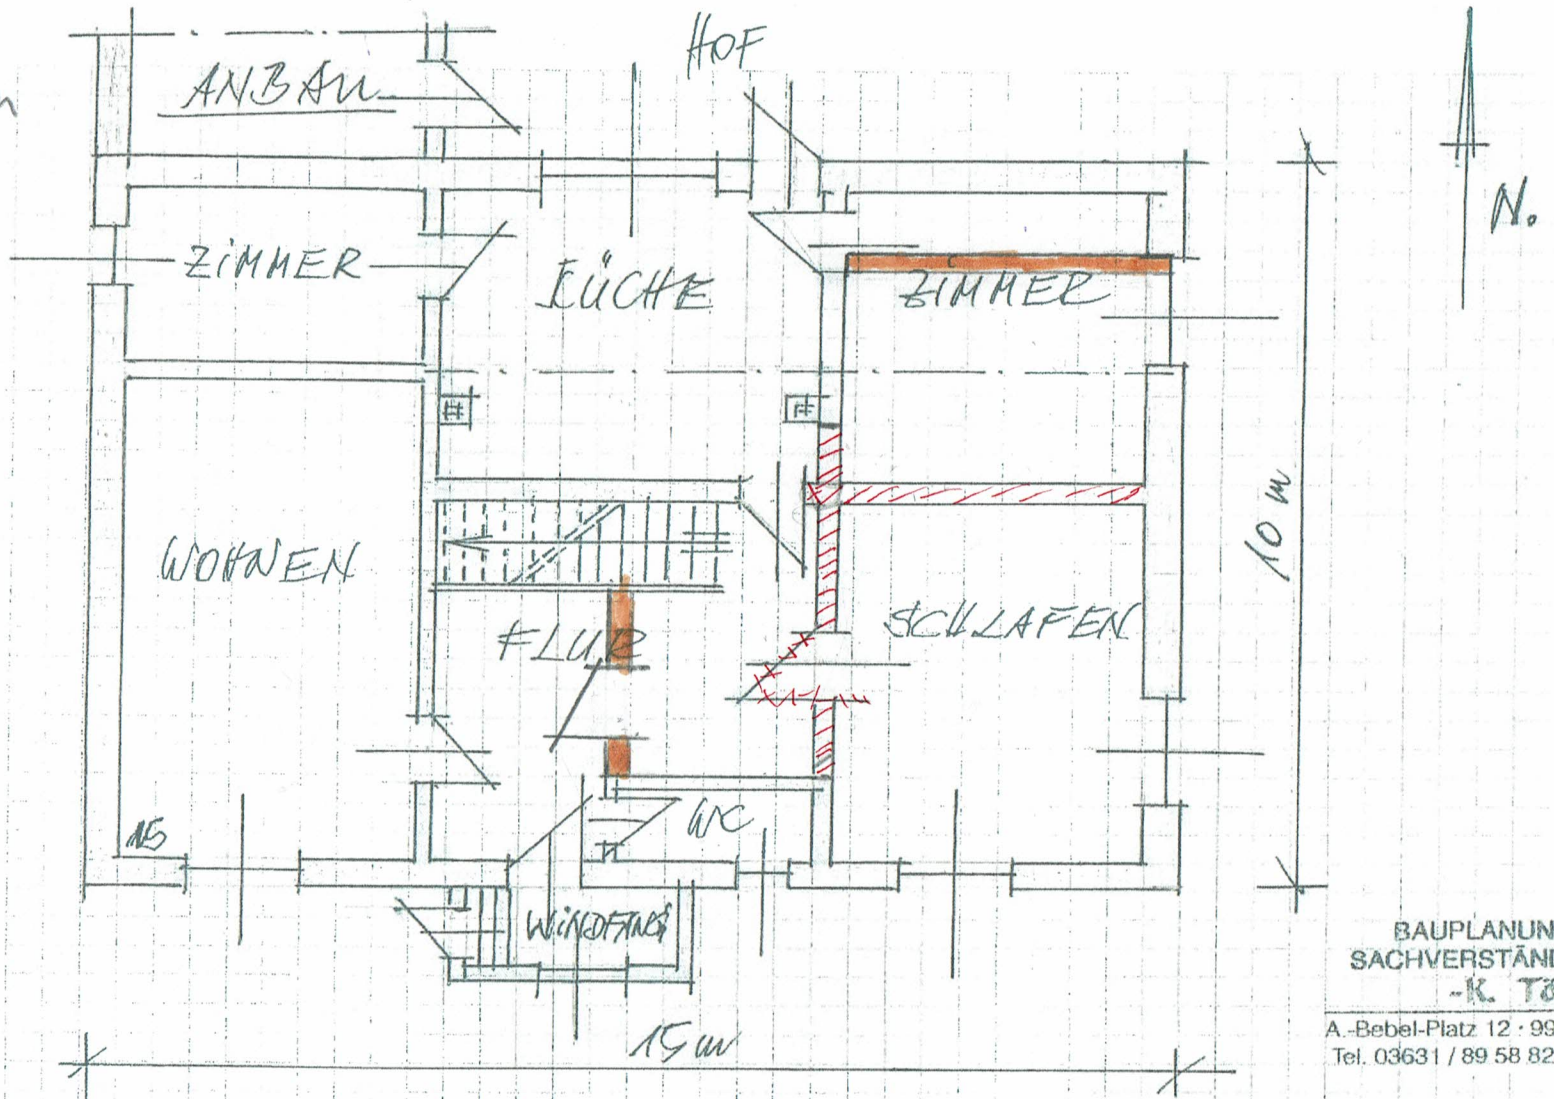

Projekt :

Position :

BAUPLANUNGS- UND
SACHVERSTÄNDIGENBÜRO
-K. Tölle-
A.-Bebel-Platz 12 · 99734 Nordhausen
Tel. 03631 / 89 58 82/3 · Fax 89 58 83

GRUNDRISS EG
M 1:100