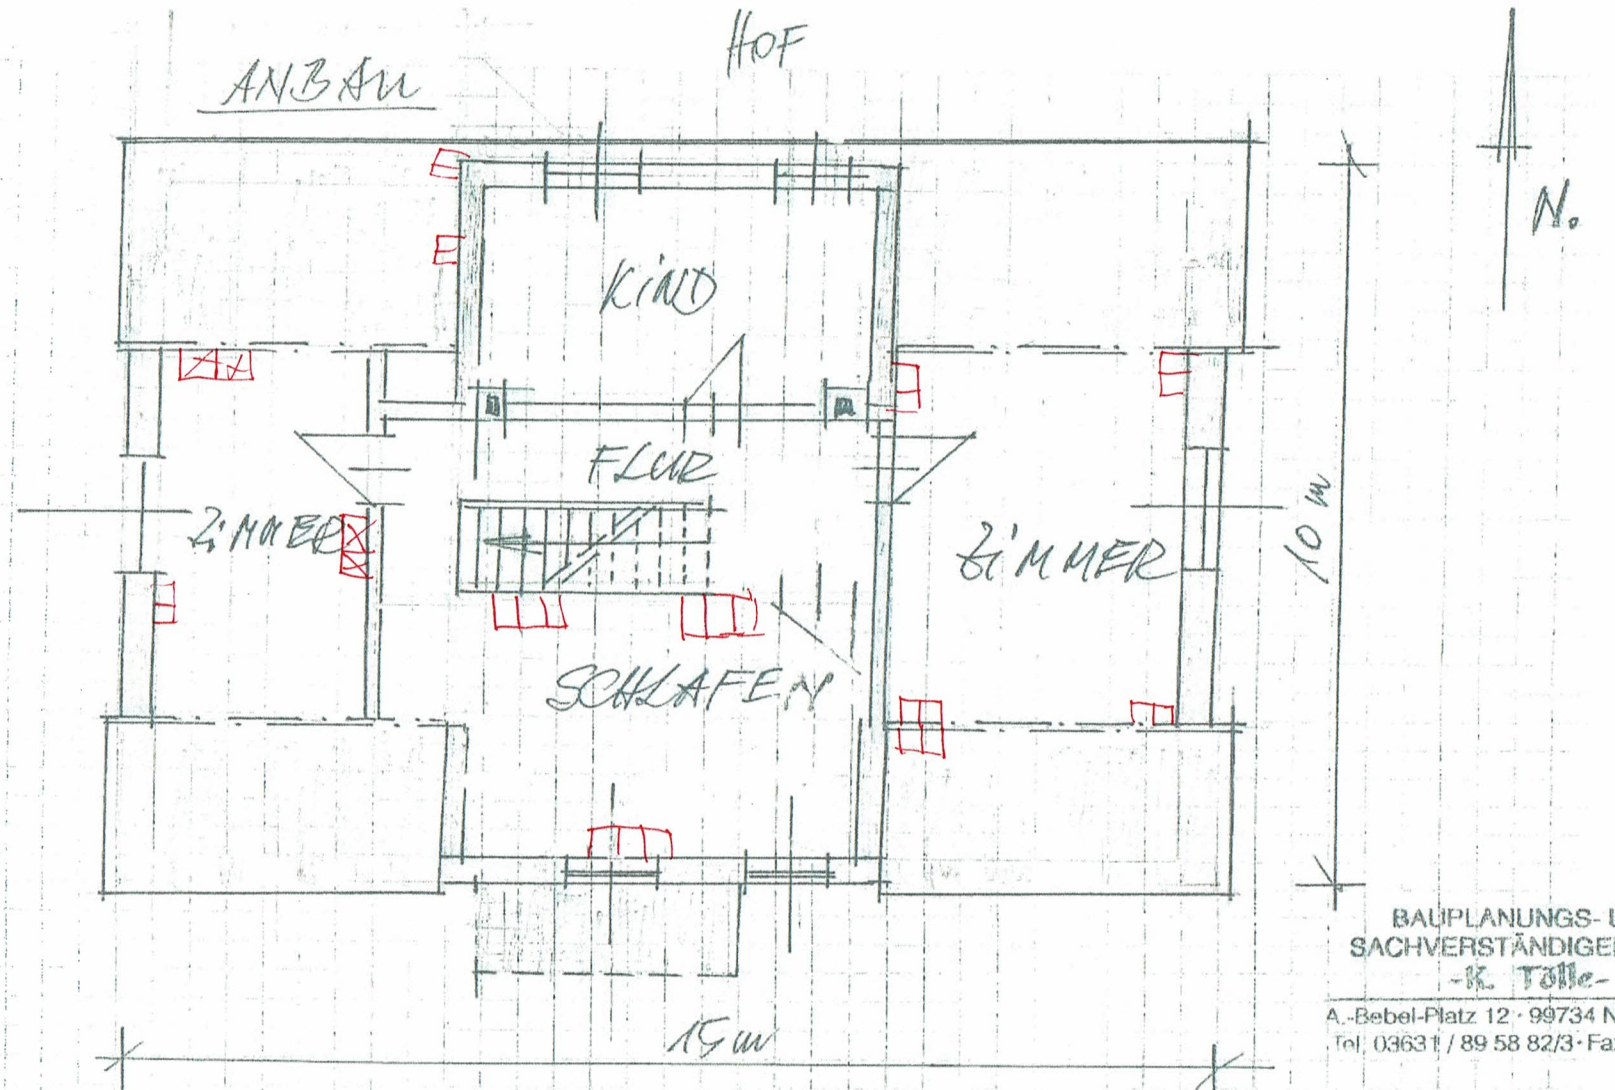


Projekt:

Position:

BAUPLANUNGS- UND
SACHVERSTÄNDIGENBÜRO
-K. Tolle-
A.-Bebel-Platz 12 · 99734 Nordhausen
Tel. 03631 / 89 58 82/3 · Fax 89 58 83

GRUNDRISZ DG
M 1:100