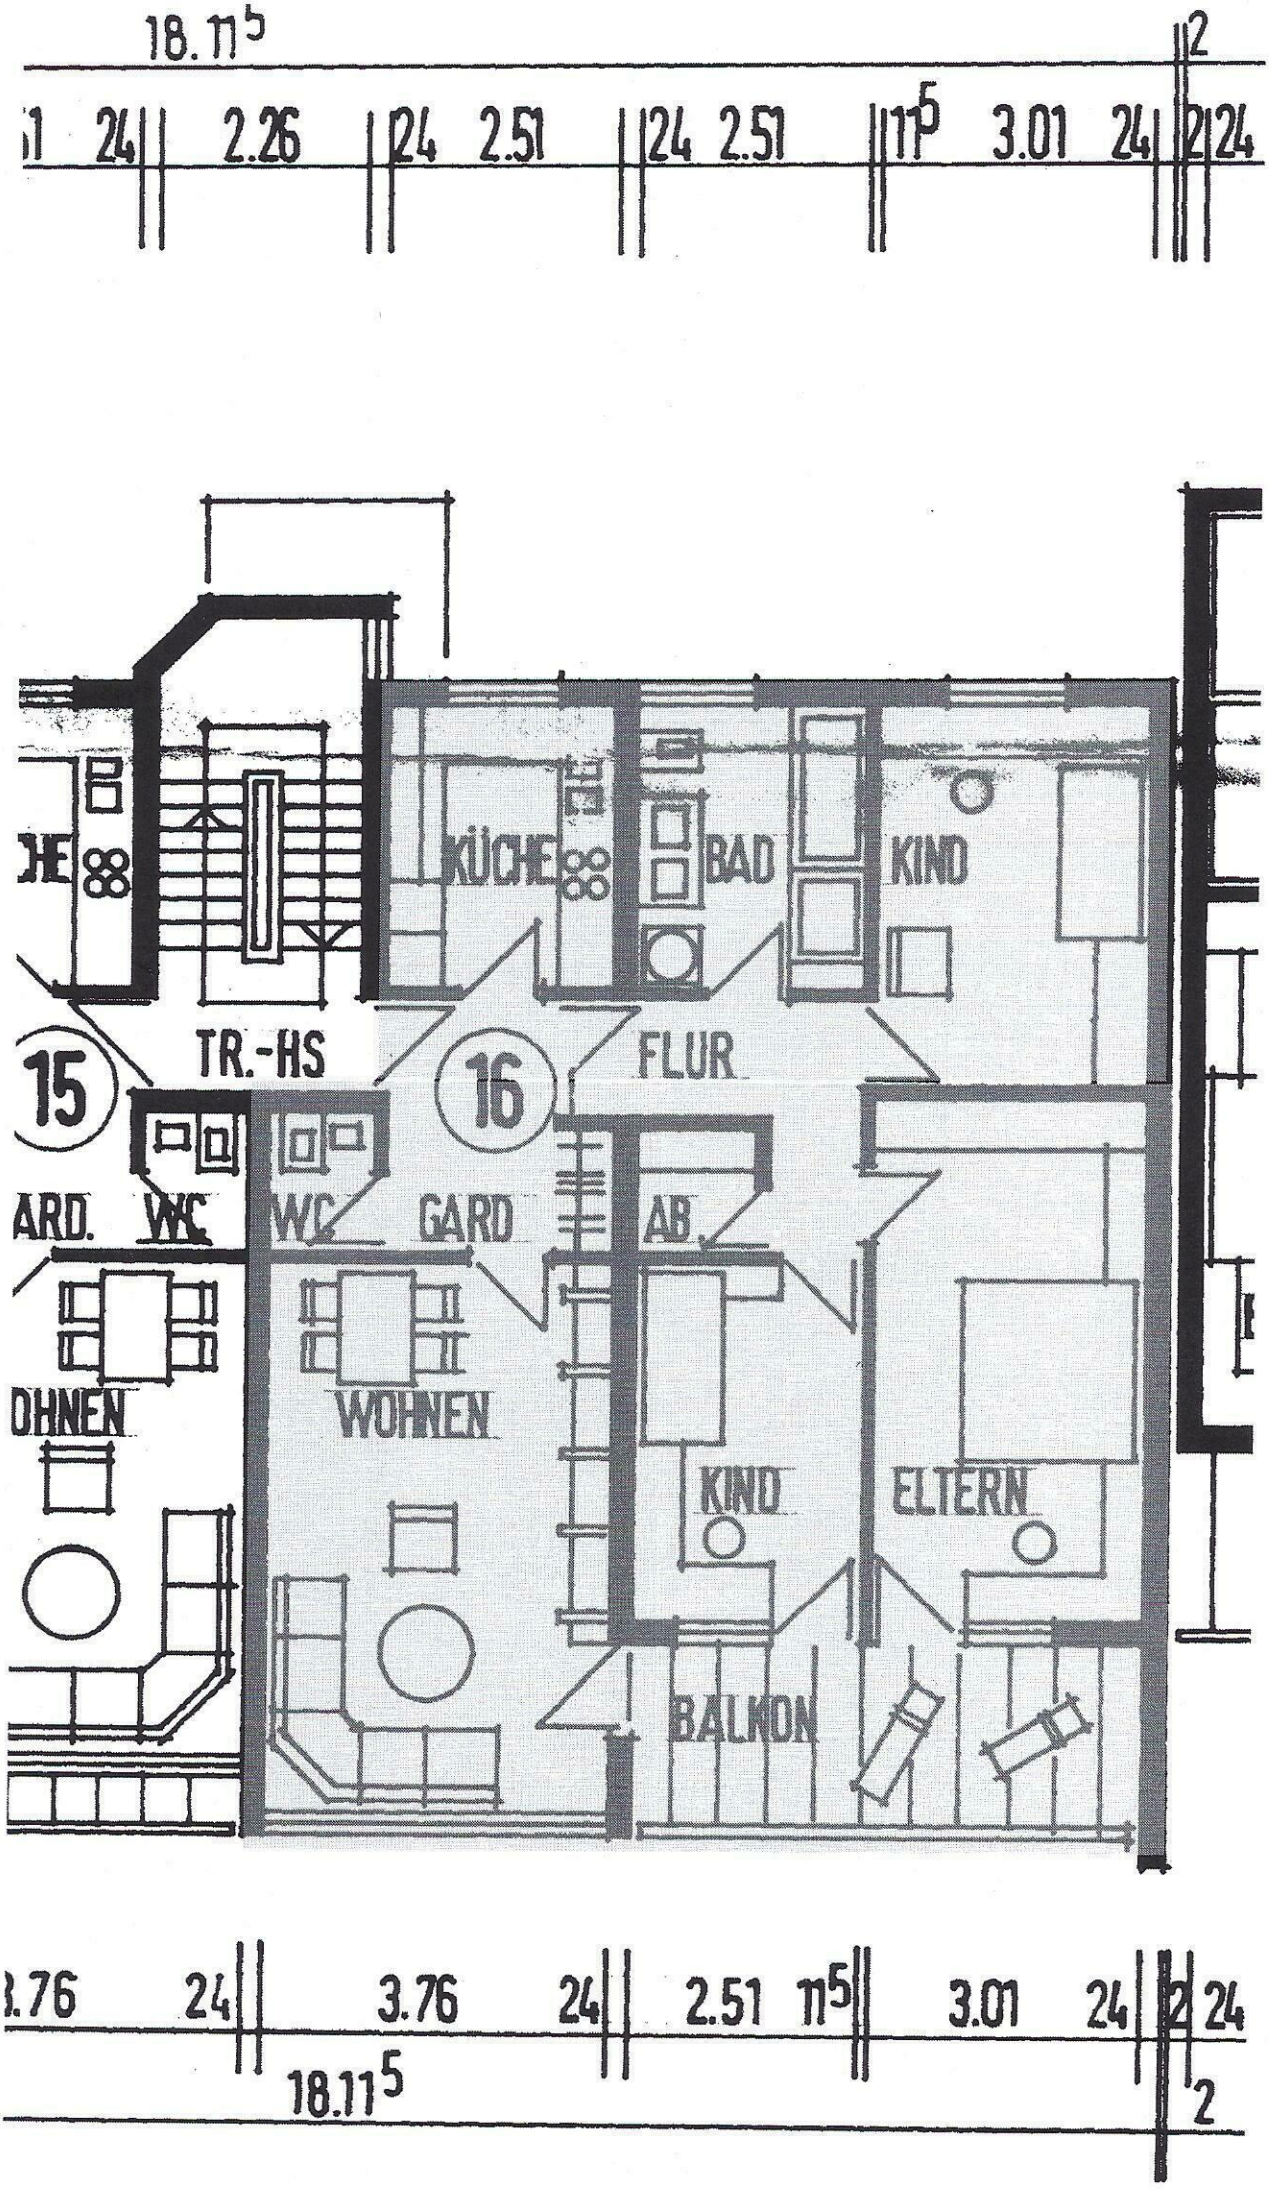
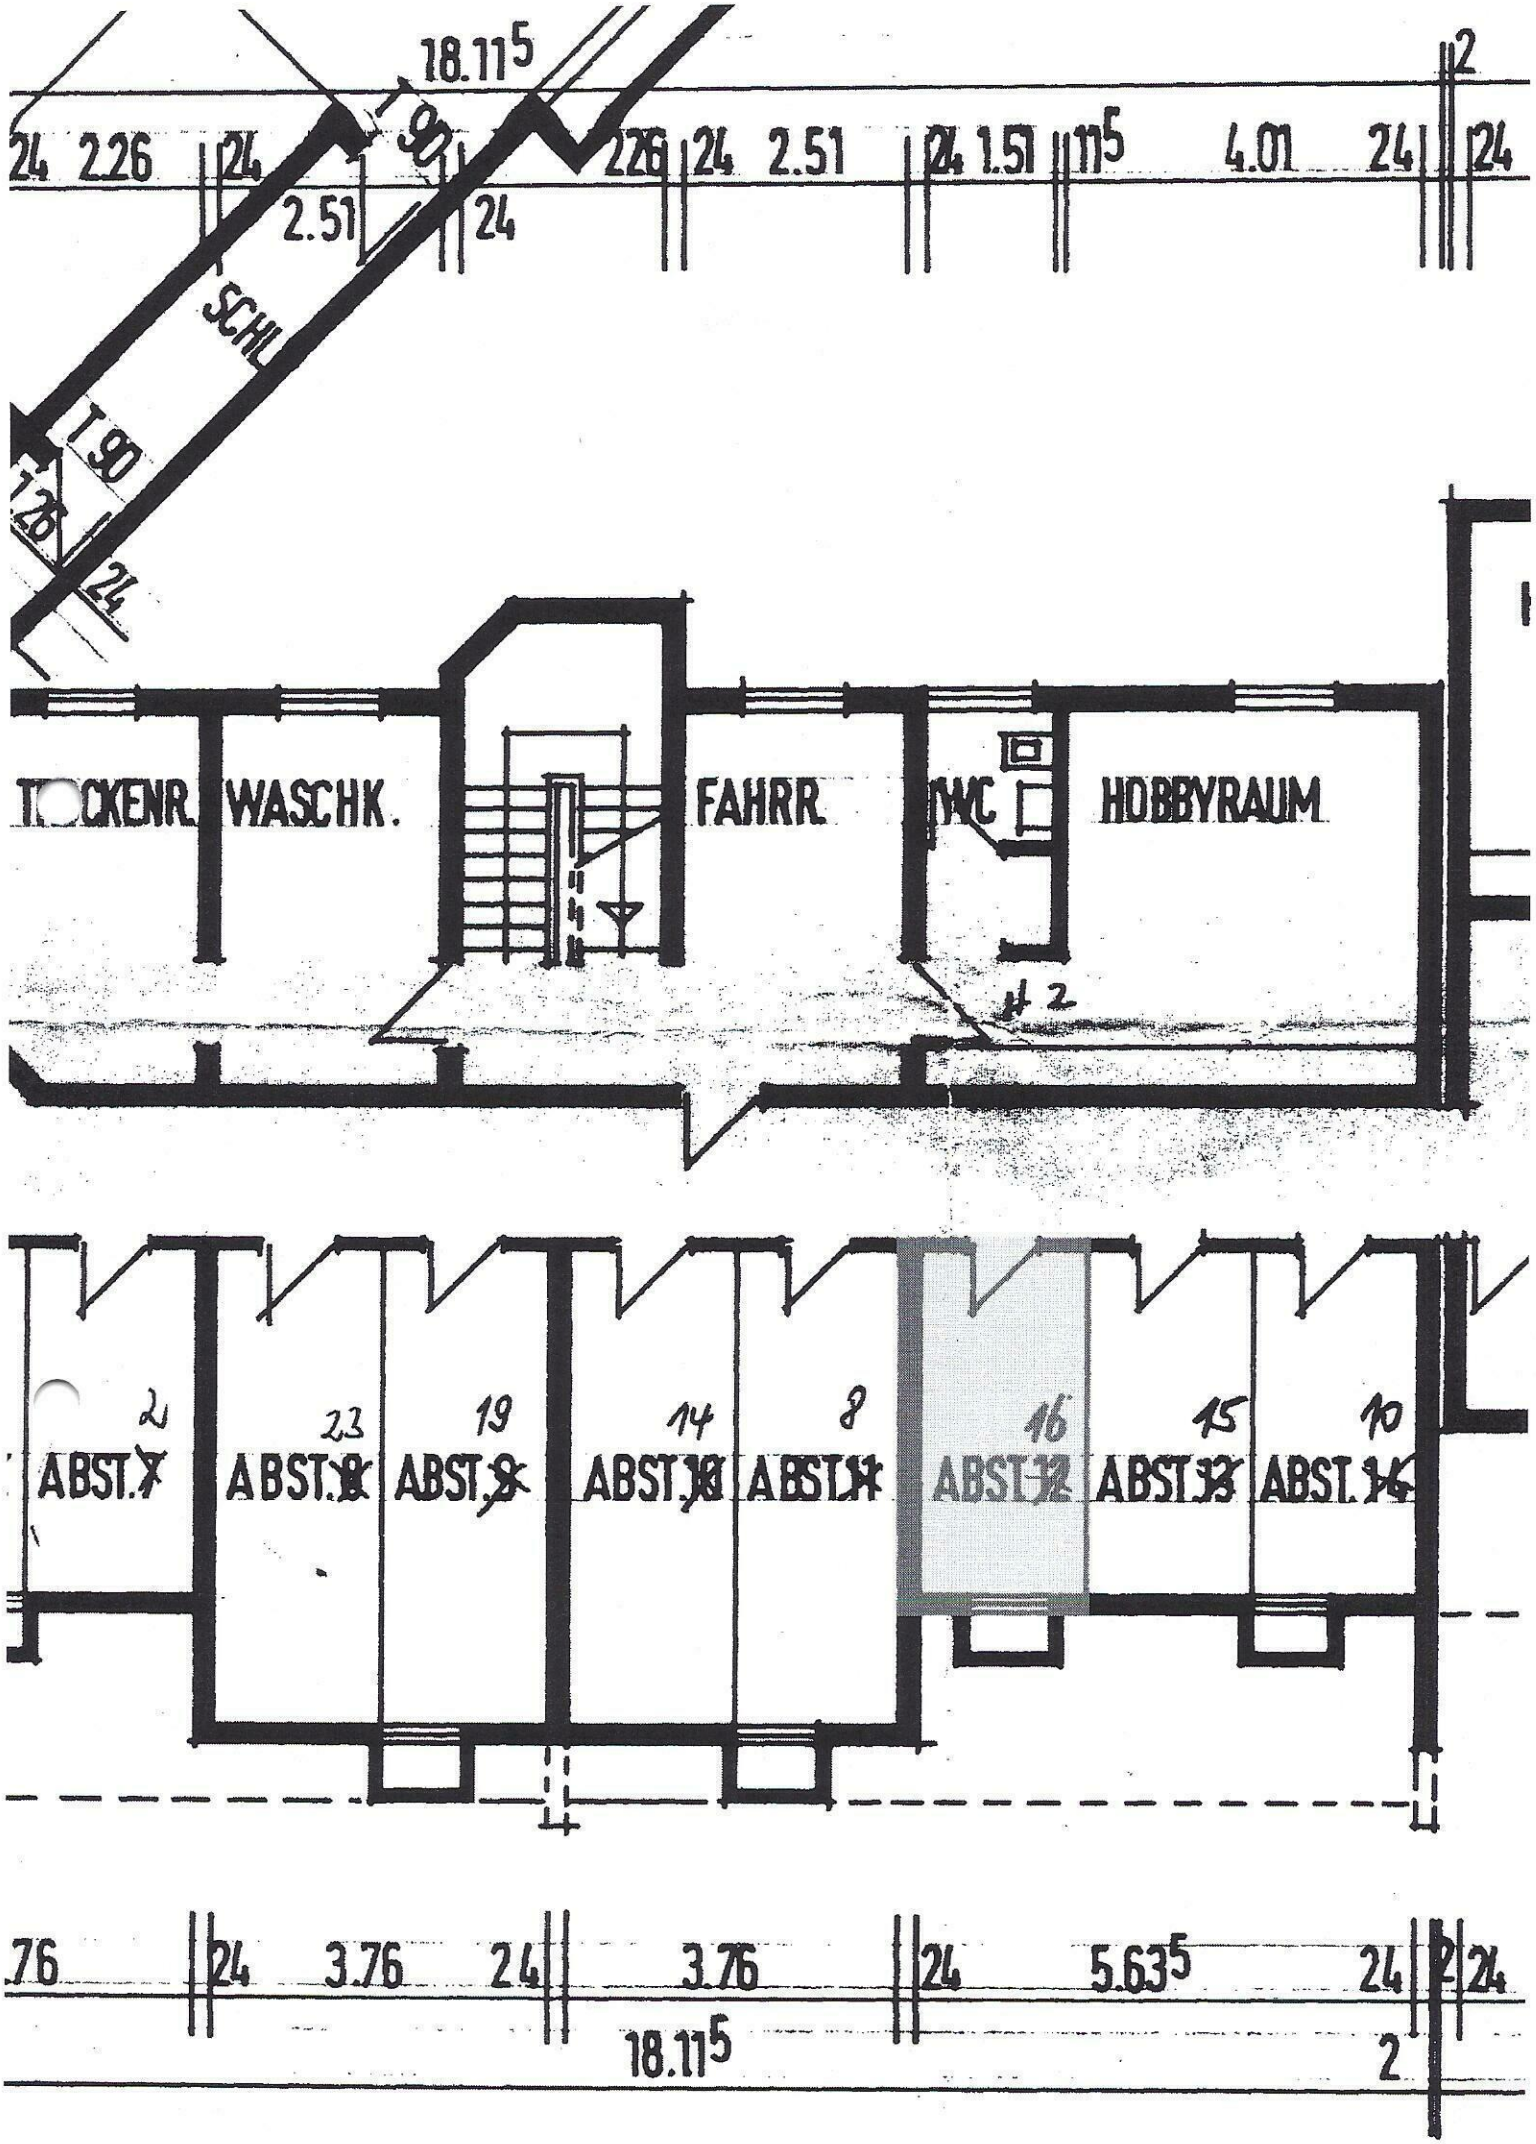

18.11⁵
2
1 24
2.26
24 2.51
24 2.51
11⁵ 3.01 24
2 24
KÜCHE
BAD
KIND
15
TR.-HS
16
FLUR
ARD.
WC
WC
GARD
AB
WOHNEN
KIND
ELTERN
BALKON
3.76 24
3.76 24
2.51 11⁵
3.01 24
2 24
18.11⁵
2


18.11⁵
2
24 2.26 24 2.26 24 2.51 24 1.51 11⁵ 4.01 24 24
2.51
24
SCHL
TROCKENR.
WASCHK.
FAHRR.
WC
HOBBYRAUM
ABST. 2
ABST. 23
ABST. 19
ABST. 14
ABST. 8
ABST. 16
ABST. 15
ABST. 10
3.76 24 3.76 24 3.76 24 5.63⁵ 24 2 24
18.11⁵
2