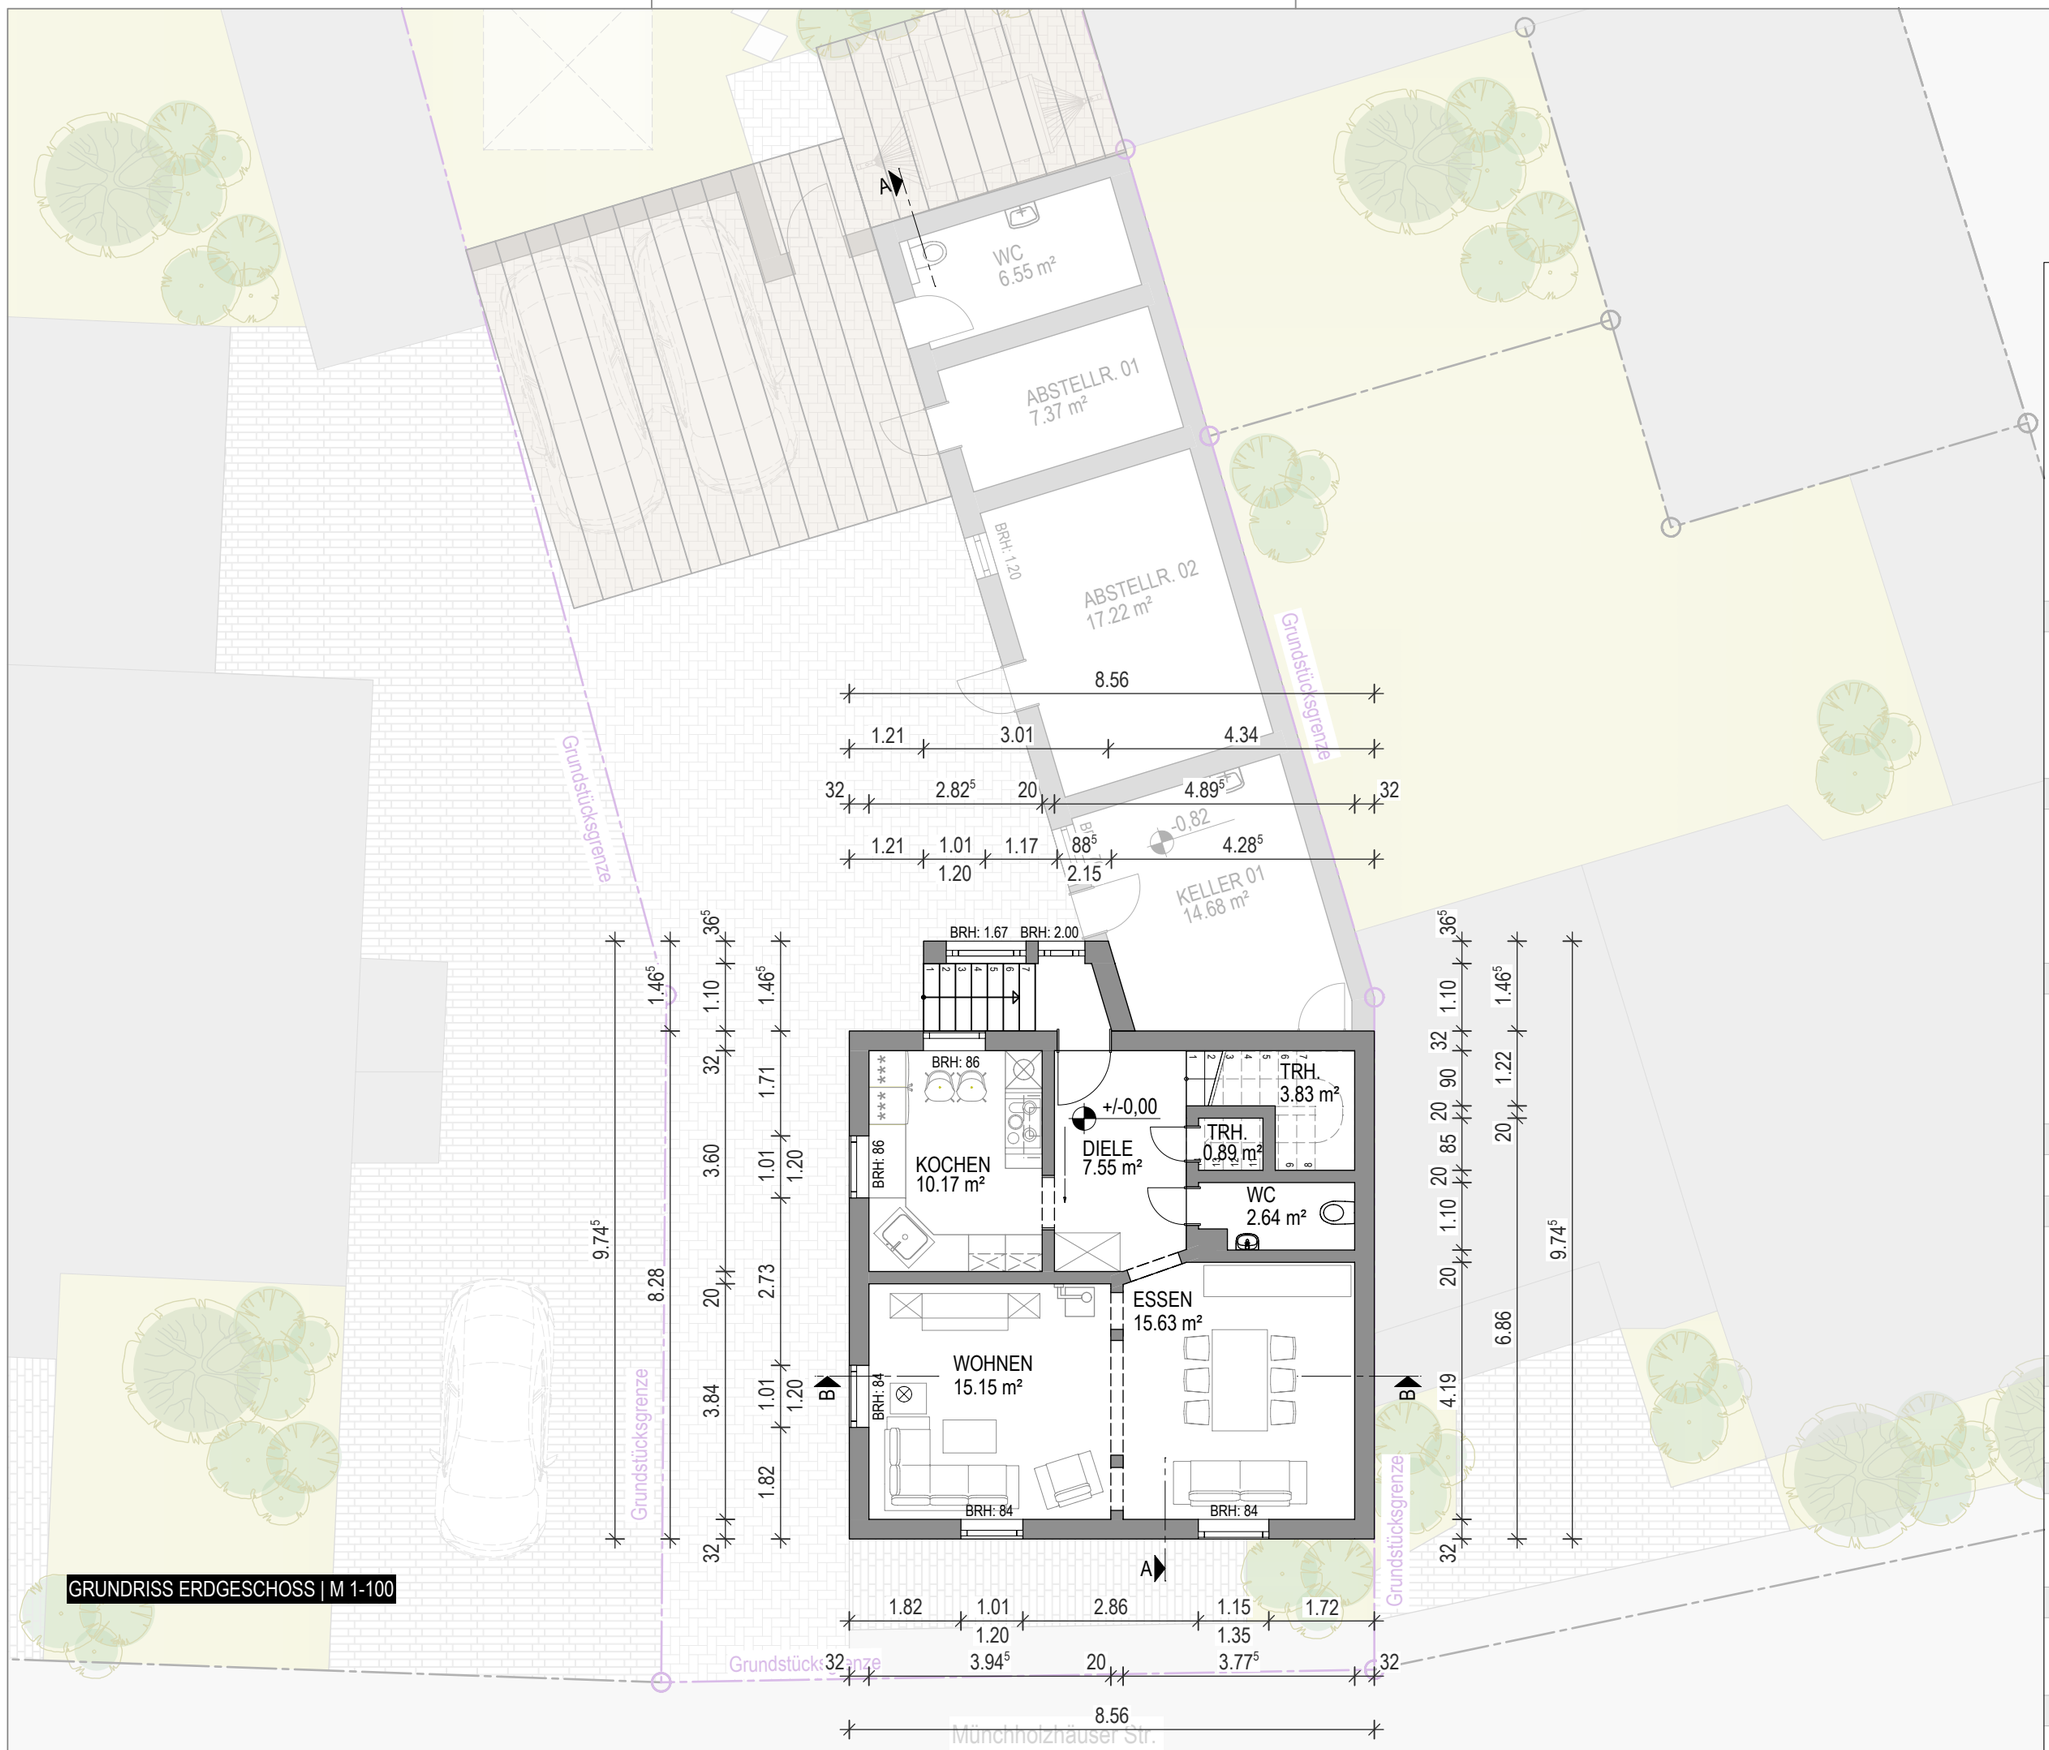


GRUNDRISS ERDGESCHOSS | M 1-100

KAVELLER
Architekturbüro

Daniel-Lampa-Str. 11 | 56637 Plaidt
Büro: 02632 95 808 25
Mail@Kaveller.de | www.kaveller.de

Projekt:
Bestandsaufnahme - Wetzlar

Münchholzhäuser Straße 30
35582 Wetzlar

Bauherr:
Elena Lewin

Münchholzhäuser Straße 30
35582 Wetzlar

Legende:
Abbruch
Neubau
Bestand

Plan Nr.:	Verfasser
02	H.K.

Planinhalt:
02_Grundriss Erdgeschoss

Orientierung:	Maßstab:	Plottgröße:
	1:100	A3

Bauberechtigter Architekt:
Hakan Kaveller M.A.

Bauherr:
Elena Lewin

Datum:
22.09.2026