Grundriss

Thulestraße 61


Gesamtfläche: 77,85 m^2 Stockwerke: 1

Die Erstellung des Grundrisses erfolgte durch ein Aufmaß vor Ort.

La Vida
Berlin & Brandenburg GmbH
Türksteinweg 16 o
14167 Berlin


Berlin, 14.04.2026	Dirk Pietschmann	
Ort, Datum	Name	Unterschrift


▼ 2. Obergeschoss

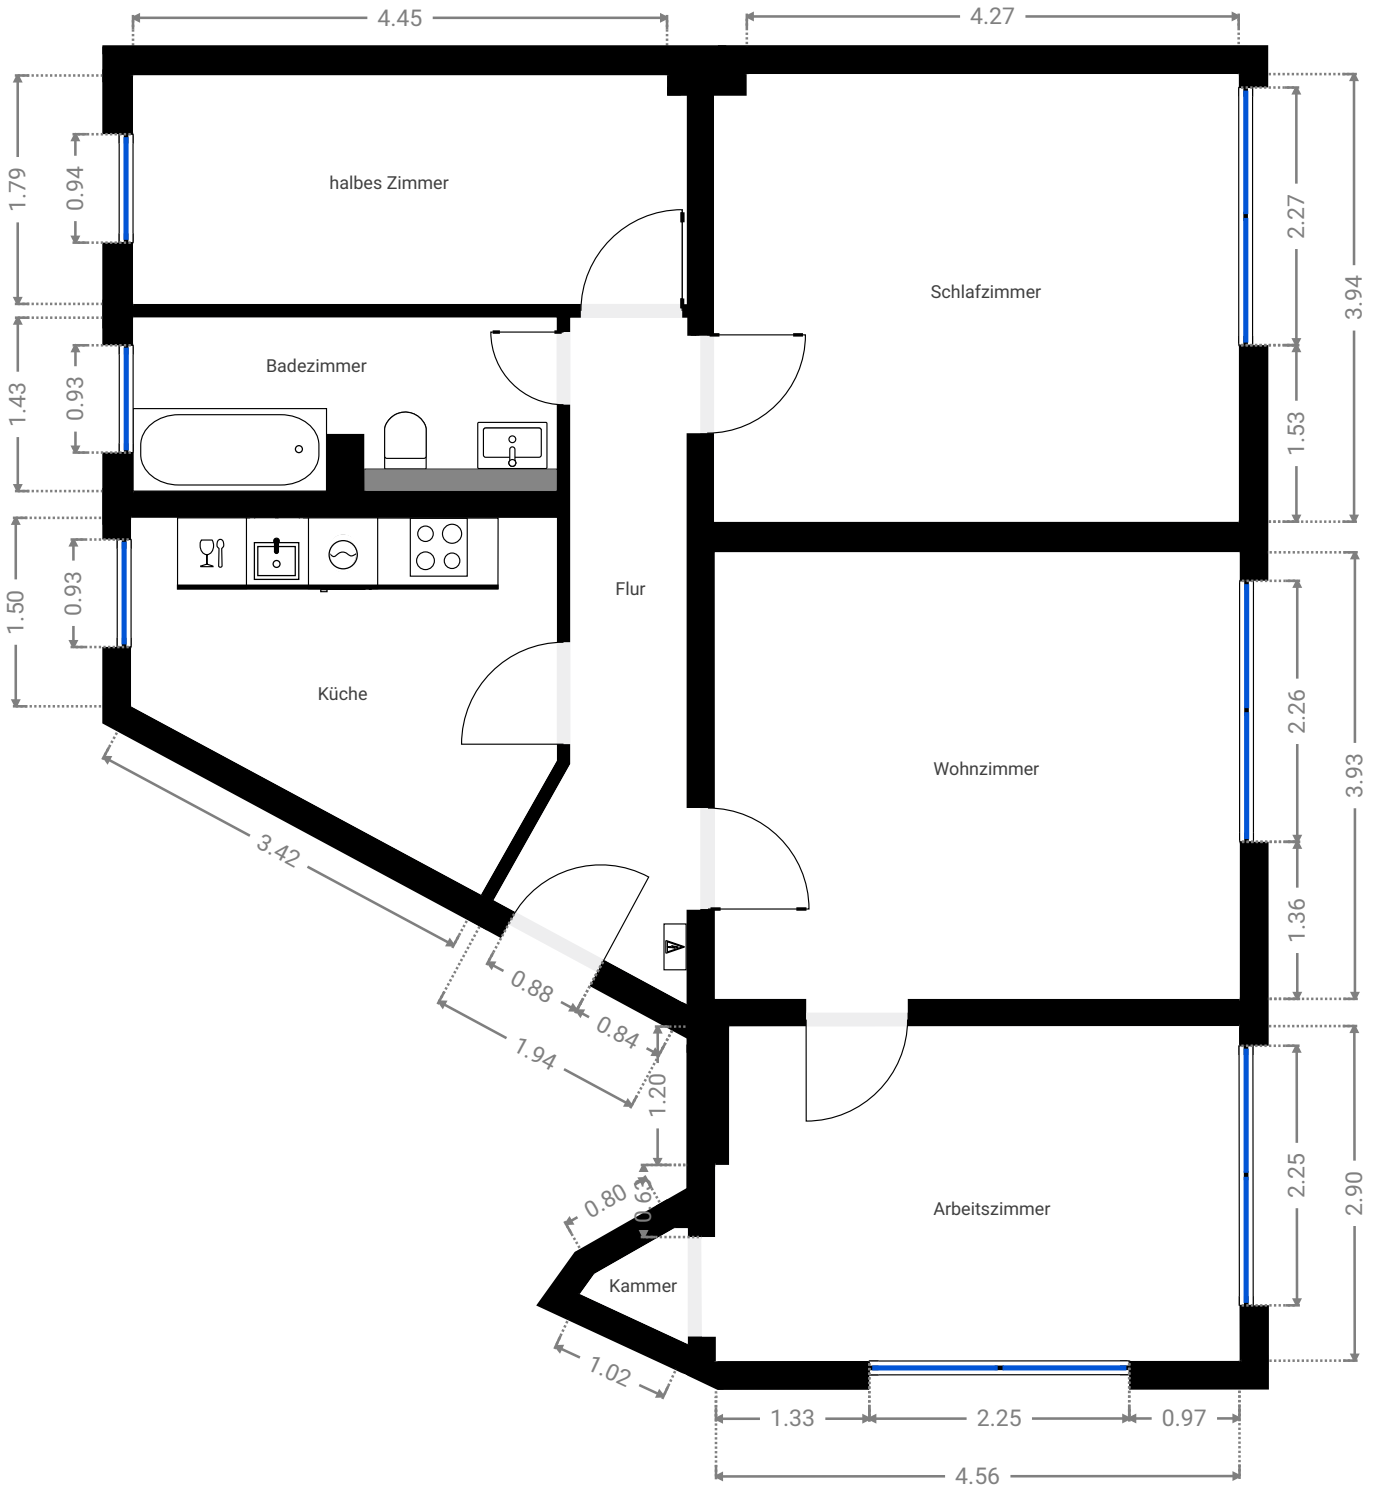

▼ Arbeitszimmer
2. Obergeschoss


BREITE: 4.56 m • **LÄNGE:** 2.91 m
BEREICH: 13.06 m² • **UMFANG:** 14.93 m

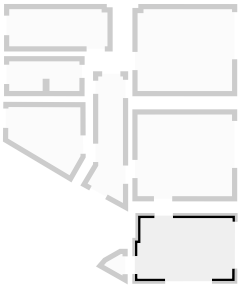


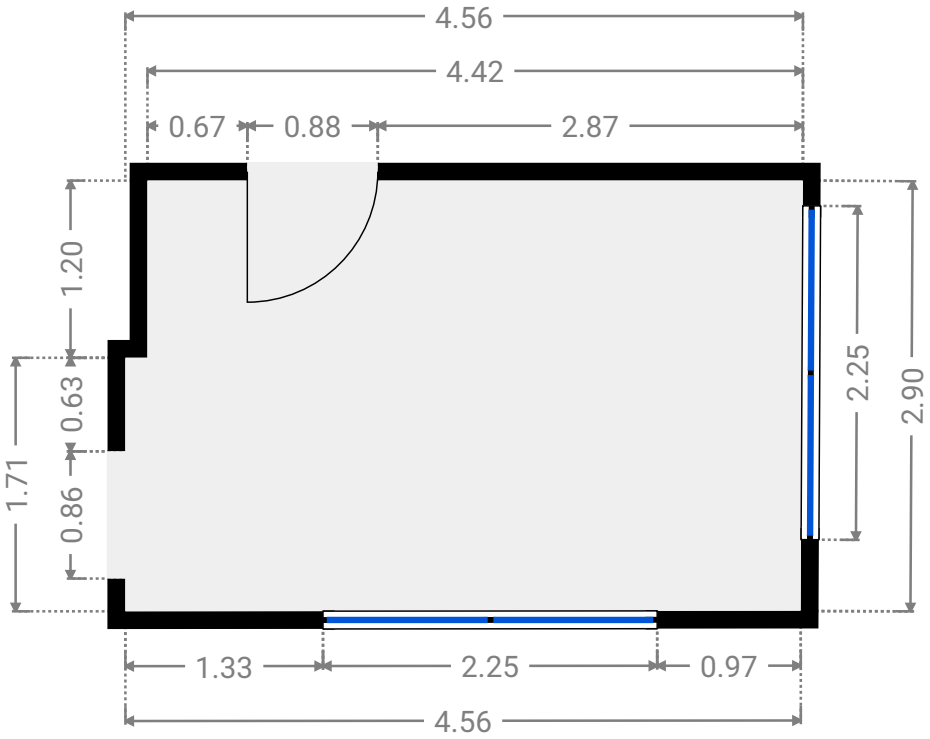

▼ Badezimmer
2. Obergeschoss


BREITE: 3.38 m • **LÄNGE:** 1.43 m
BEREICH: 4.64 m² • **UMFANG:** 10.80 m

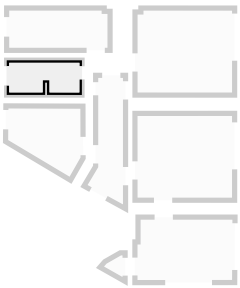


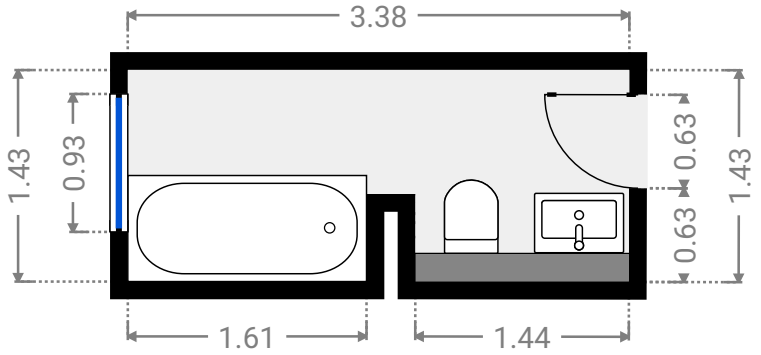

▼ Flur
2. Obergeschoss


BREITE: 1.70 m • **LÄNGE:** 6.09 m
BEREICH: 7.15 m² • **UMFANG:** 14.52 m

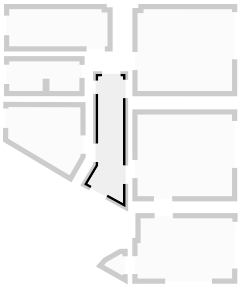


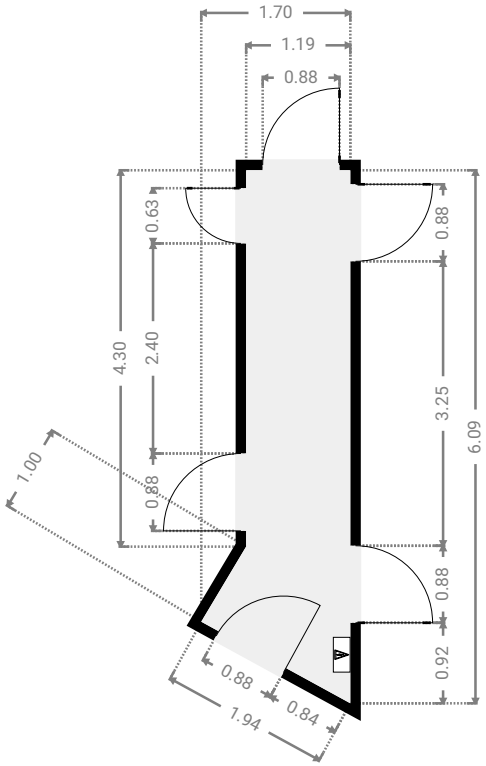

▼ Kammer
2. Obergeschoss


BREITE: 0.89 m • **LÄNGE:** 1.04 m
BEREICH: 0.50 m² • **UMFANG:** 3.11 m

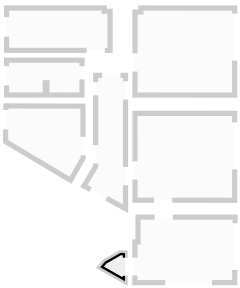


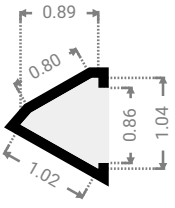

▼ Küche
2. Obergeschoss


BREITE: 3.49 m • **LÄNGE:** 3.27 m
BEREICH: 8.32 m² • **UMFANG:** 11.84 m

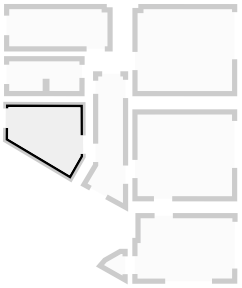


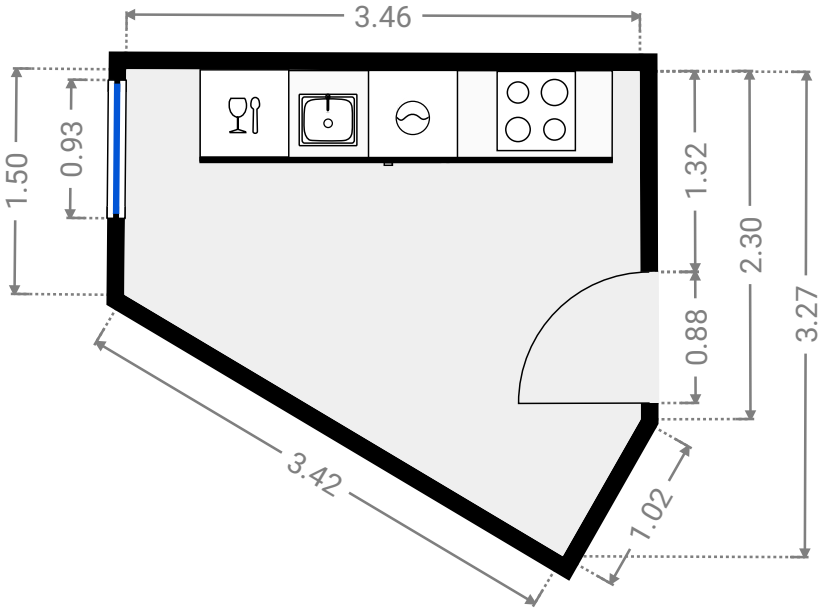

▼ Schlafzimmer
2. Obergeschoss


BREITE: 4.55 m • **LÄNGE:** 3.94 m
BEREICH: 17.87 m² • **UMFANG:** 16.98 m

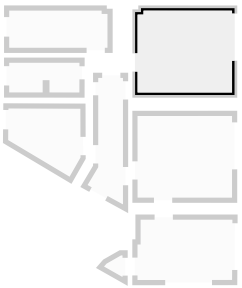


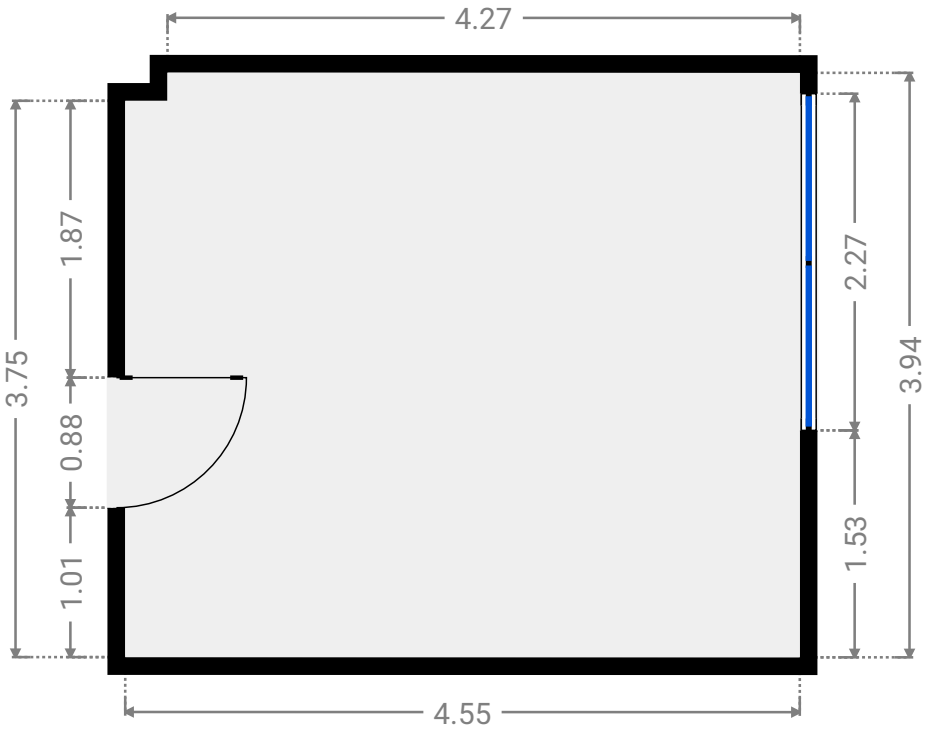

▼ Wohnzimmer
2. Obergeschoss

BREITE: 4.55 m • **LÄNGE:** 3.93 m
BEREICH: 17.88 m² • **UMFANG:** 16.97 m

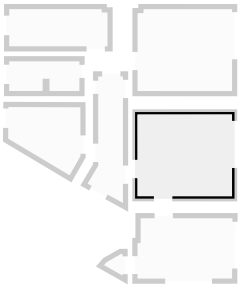

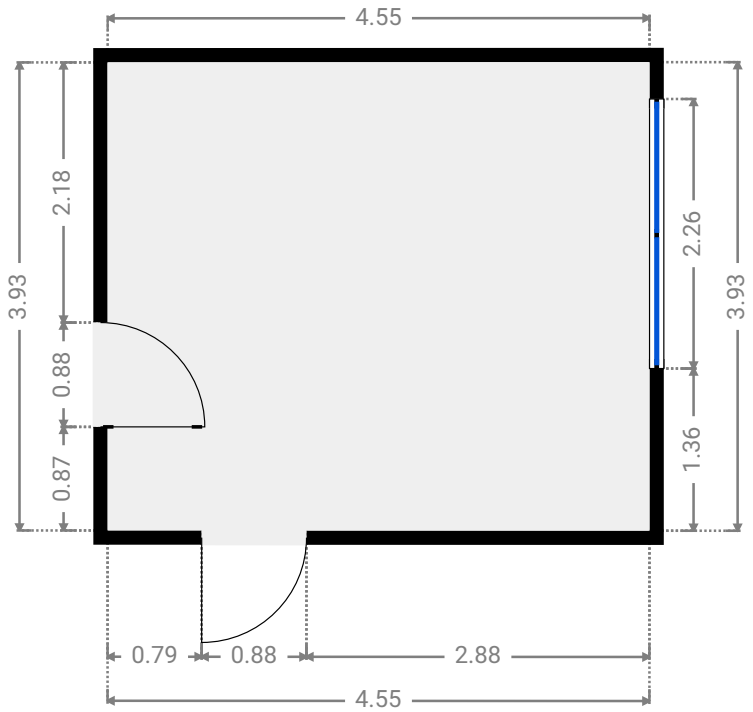

▼ halbes Zimmer
2. Obergeschoss

BREITE: 4.73 m • **LÄNGE:** 1.79 m
BEREICH: 8.43 m² • **UMFANG:** 13.04 m

