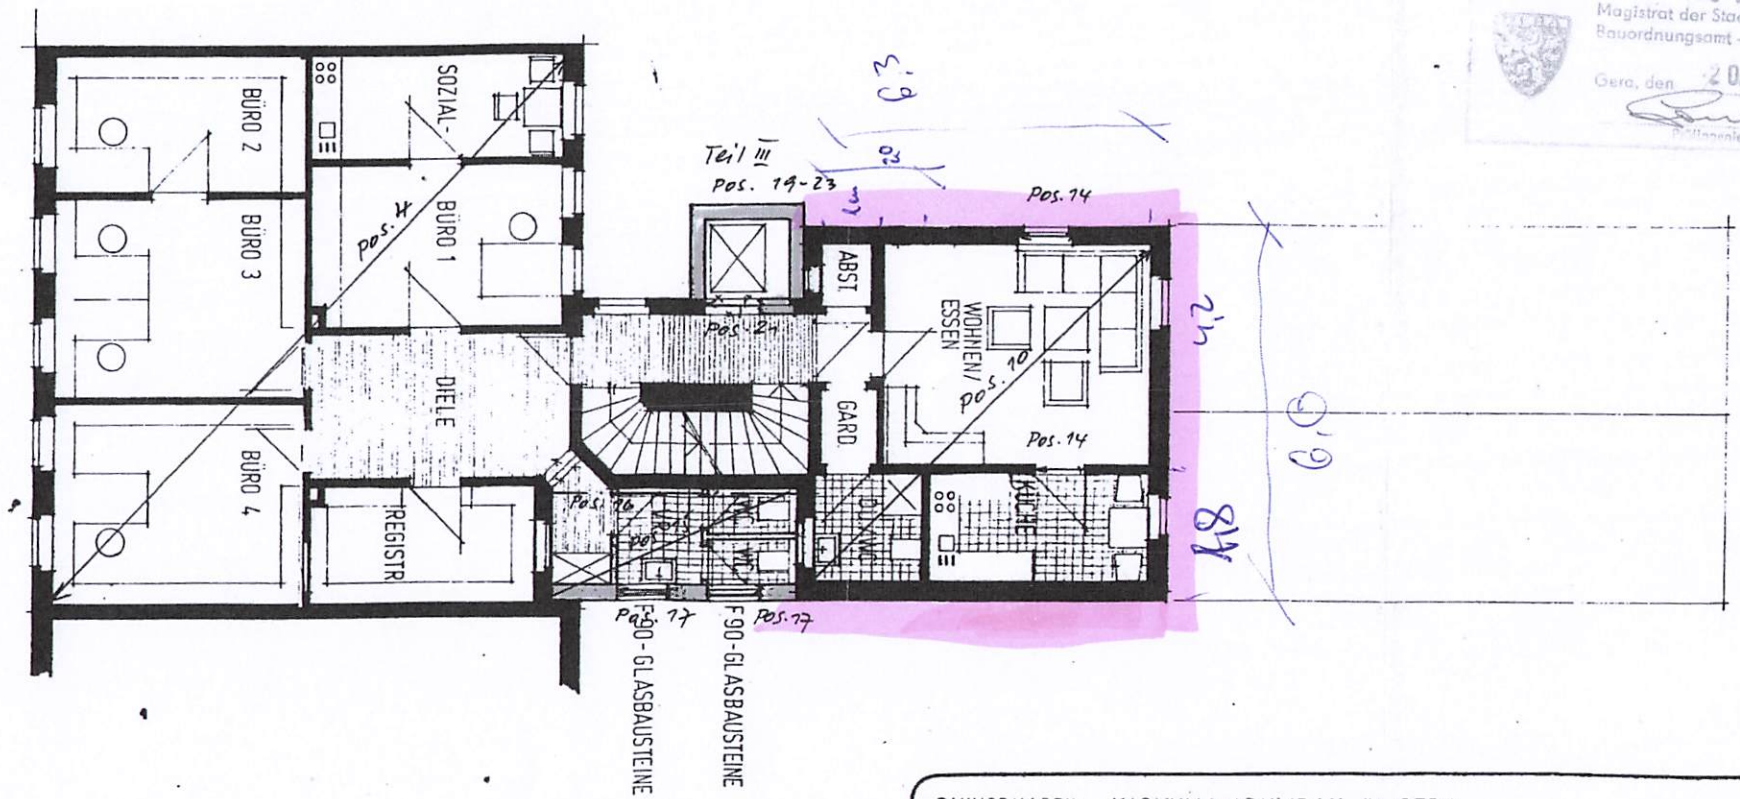


BAUFREIGABESCHEIN-Nr. 252/92
Magistrat der Stadt Gera
Bauordnungsamt – Prüfamt
Gera, den 20. Okt. 1992
Prüfingenieur

BAUVORHABEN: WOHNHAUSUMBAU IN GERA
DR. BIERBAUM

BAUTEIL: 3. OBERGESCHOSS
Positionsplan
M 1:100

ULRICH SCHOENITZ
– Dipl.-Ing. Architekt –
Friedrich-Engels-Str. 14
6500 Gera · Tel. 53035

Bl. 5