



## Flächenberechnung Erdgeschoss:


Wohnfläche:

| | |
|---|---|
| Eltern | 20,79 m² |
| Bad | 5,39 m² |
| Gäste-Wc | 2,11 m² |
| Gard. | 1,73 m² |
| Treppe | 0,00 m² |
| Küche | 9,37 m² |
| Esszimmer | 11,82 m² |
| Wohnzimmer | 27,81 m² |
| Flur | 18,92 m² |
| Kind 1 | 10,57 m² |
| Kind 2 | 9,81 m² |
| | 118,32 m² |

Änderungen in blau nach Umbau (nicht von PAN BEE verantwortet)

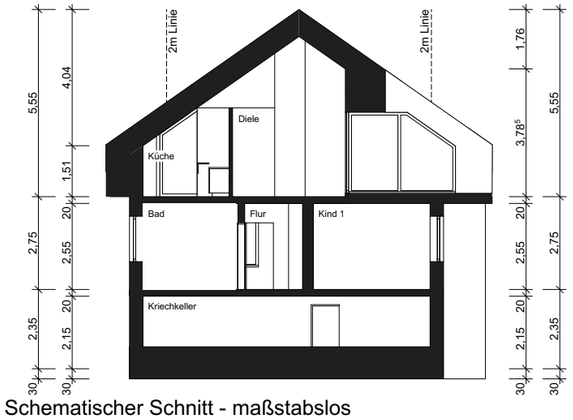


Schematischer Schnitt - maßstabslos

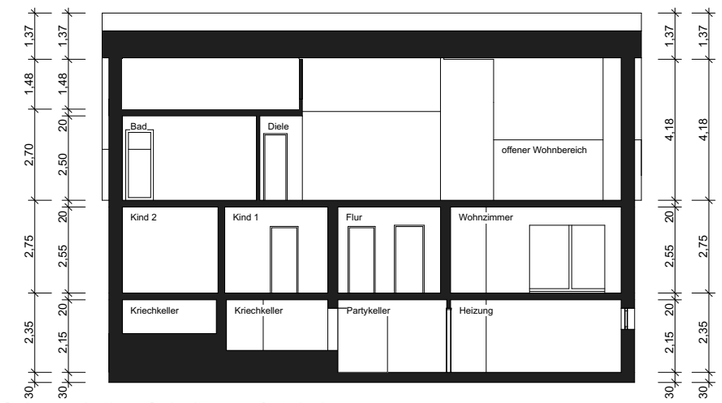


Schematischer Schnitt - maßstabslos

**PLAN BEE architekten**
**Partnerschaft mbB Bee & Reckeweg**
Hatzfelder Str. 5
33104 Paderborn
Tel: 0 52 54 93 04 58 0
Fax: 0 52 54 93 04 58 8
www.planbee-architekten.de

| Grundriss Erdgeschoss | Bestand Wohnhauses Pappelallee 20, 33104 Paderborn-Sande | *Maßstab* 1:100 | *Datum* 07.02.2019 | *Index* |
|---|---|---|---|---|