
Lage-Plan
1:250

Block : IX
Parzelle : 89

LANDHAUSSIEDLUNG KLEIN-MACHNOW

Am Spandauer-Weg

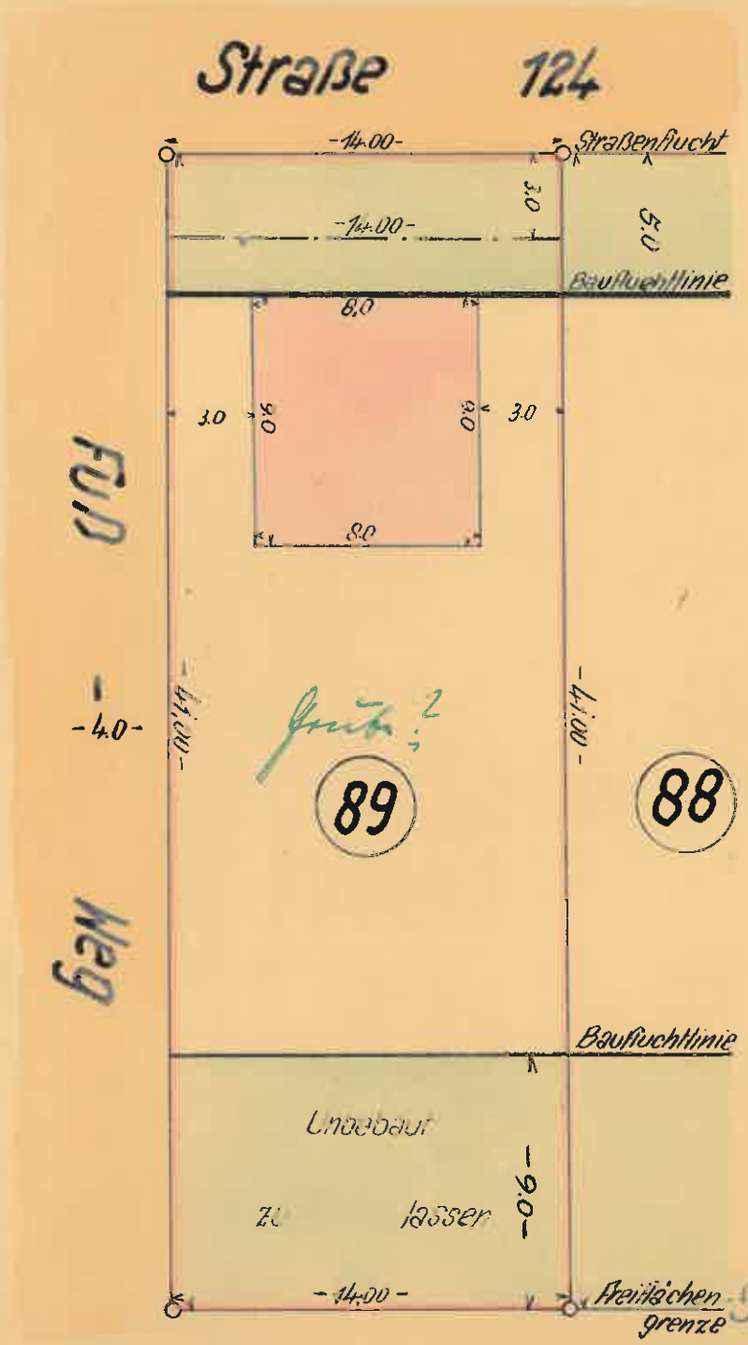

Flächennachweis:

Gesamtfläche

41.00 × 14.00 — 574,00 qm

Bebaubar

574.00 - [14.00 × 3.0] × 3/10 — 159.60 qm

Projekt Bebauung

9.0 × 8.0 — 72.0 qm

Baupolizeilich geprüft
Mariens.
d. 17.7.32.

12.7

Angefertigt Berlin-Steglitz den [illegible] 1932
Vermessungsbüro L. Brettschneider.
Bln.-Steglitz, Lepsiusstraße 5

Brettschneider
Vereid. Landmesser