
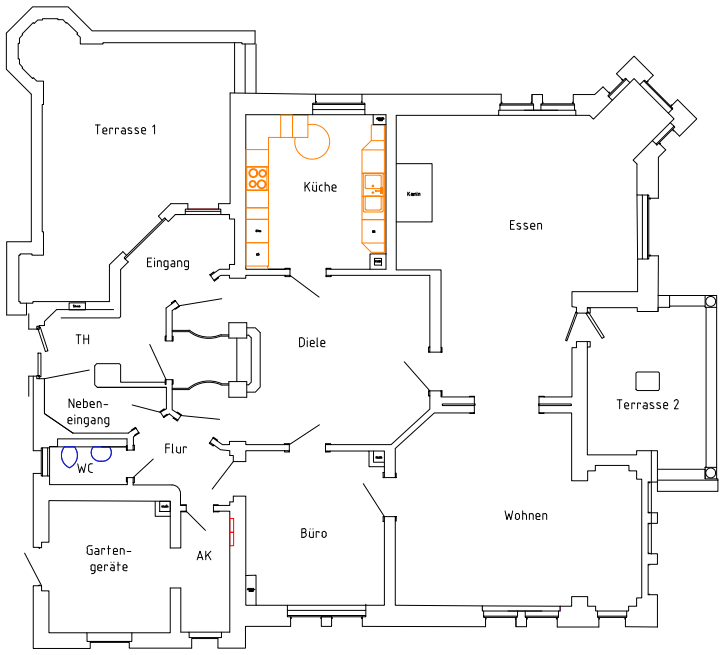


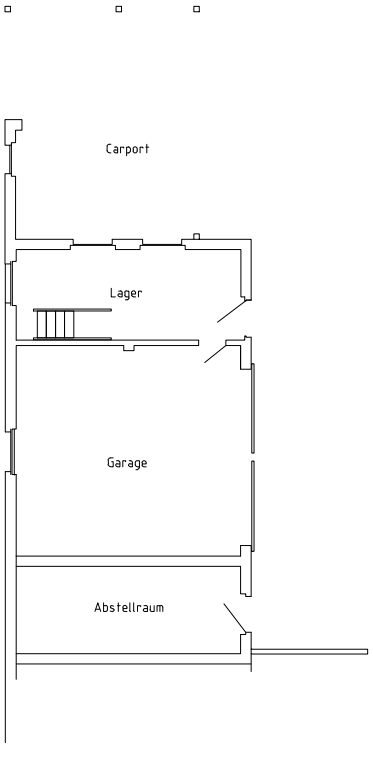

0 5m

gezeichnet		Villa Eppendorf Grundstück Ist 10.2024	Maßstab: kein
Datum	Name		
10.11.2024	Hilgels		
geprüft			
Datum	Name		
11.11.2024	Hilgels		

Diese Zeichnung ist Eigentum von Hildger Hilgels. Kopie und Weitergabe an Dritte nur mit Zustimmung.