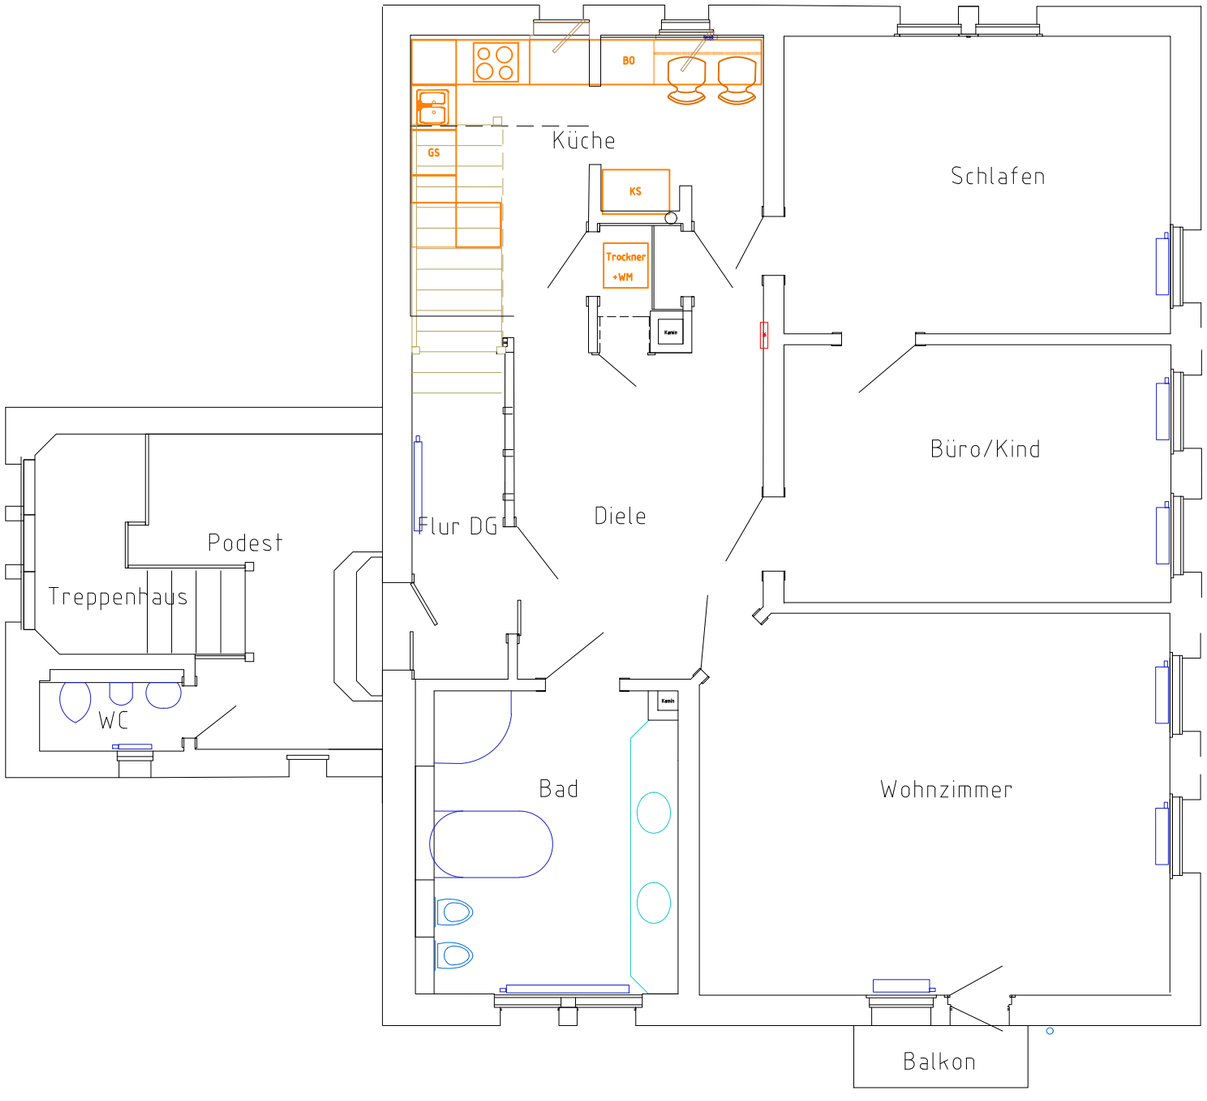


0 5m

gezeichnet	
Datum	Name
18.10.2024	Hägele
geprüft	
Datum	Name
02.11.2024	Hägele

Villa Eppendorf
OG
Ist 10.2025

Maßstab:
kein

Diese Zeichnung ist Eigentum von Rüdiger Hägele,
Kopie und Weitergabe an Dritte nur mit Zustimmung.