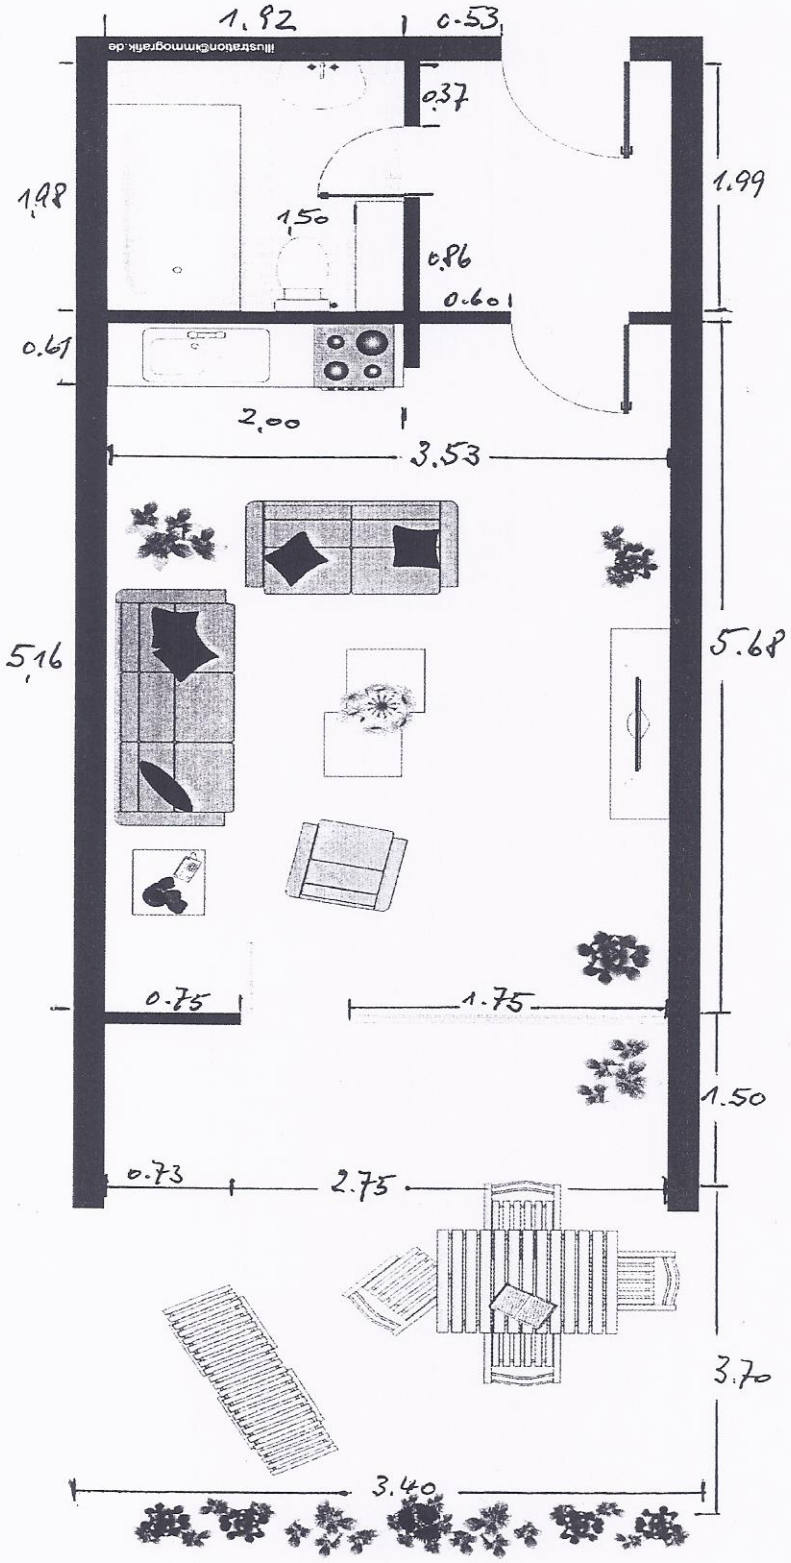

1.82
0.53
0.37
1.98
1.99
1.50
0.86
0.60
0.61
2.00
3.53
5.16
5.68
0.75
1.75
1.50
0.73
2.75
3.70
3.40