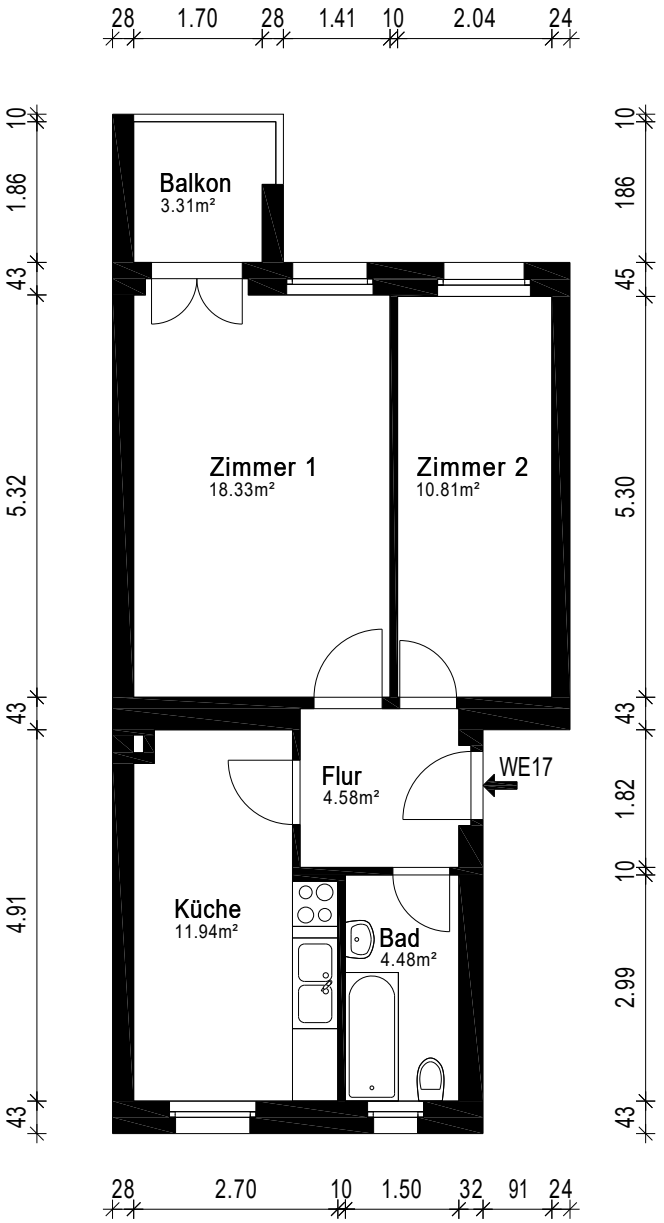


Gebäude	ETW		
Ort/Straße	10439 Berlin, Varnhagenstraße 38		
Planinhalt	Hochparterre		
Maßstab	1:100/A4	Datum	08.08.2025
Objekt-Nr.	-	Plan-Nr.	1

grundriss.com
Ein Service der 1000hands AG
Aufmaß - CAD-Service - Flächen

Erstellt von: 1000hands AG - Hussitenstraße 32 - 13355 Berlin - www.grundriss.com - Tel.: (030) 609 8445 23