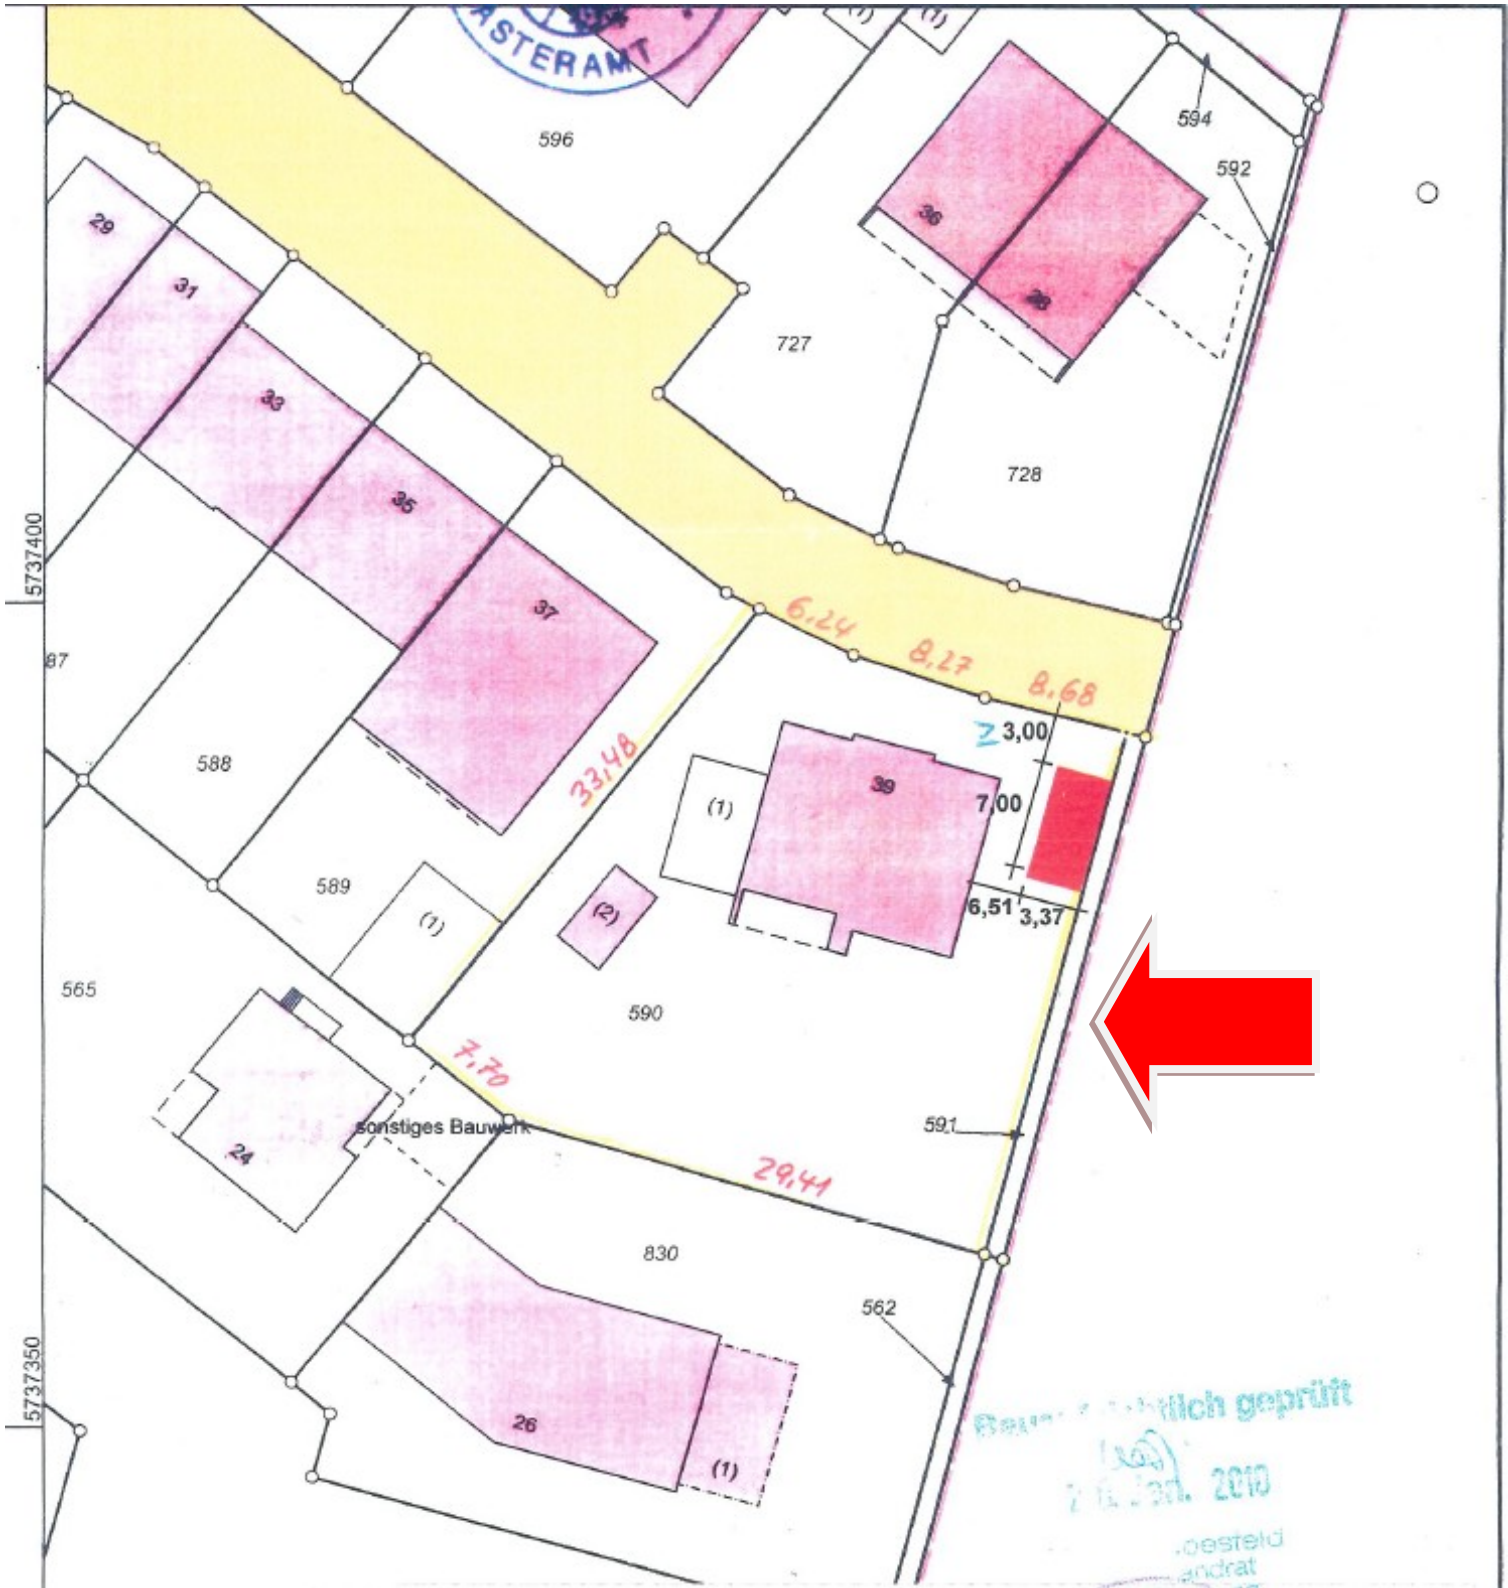

596
594
592
727
728
29
31
33
35
37
36
28
5737400
87
588
589
565
590
591
562
830
5737350
24
26
(1)
(2)
39
6,24
8,27
8,68
33,48
3,00
7,00
6,51
3,37
7,70
29,41
sonstiges Bauwerk