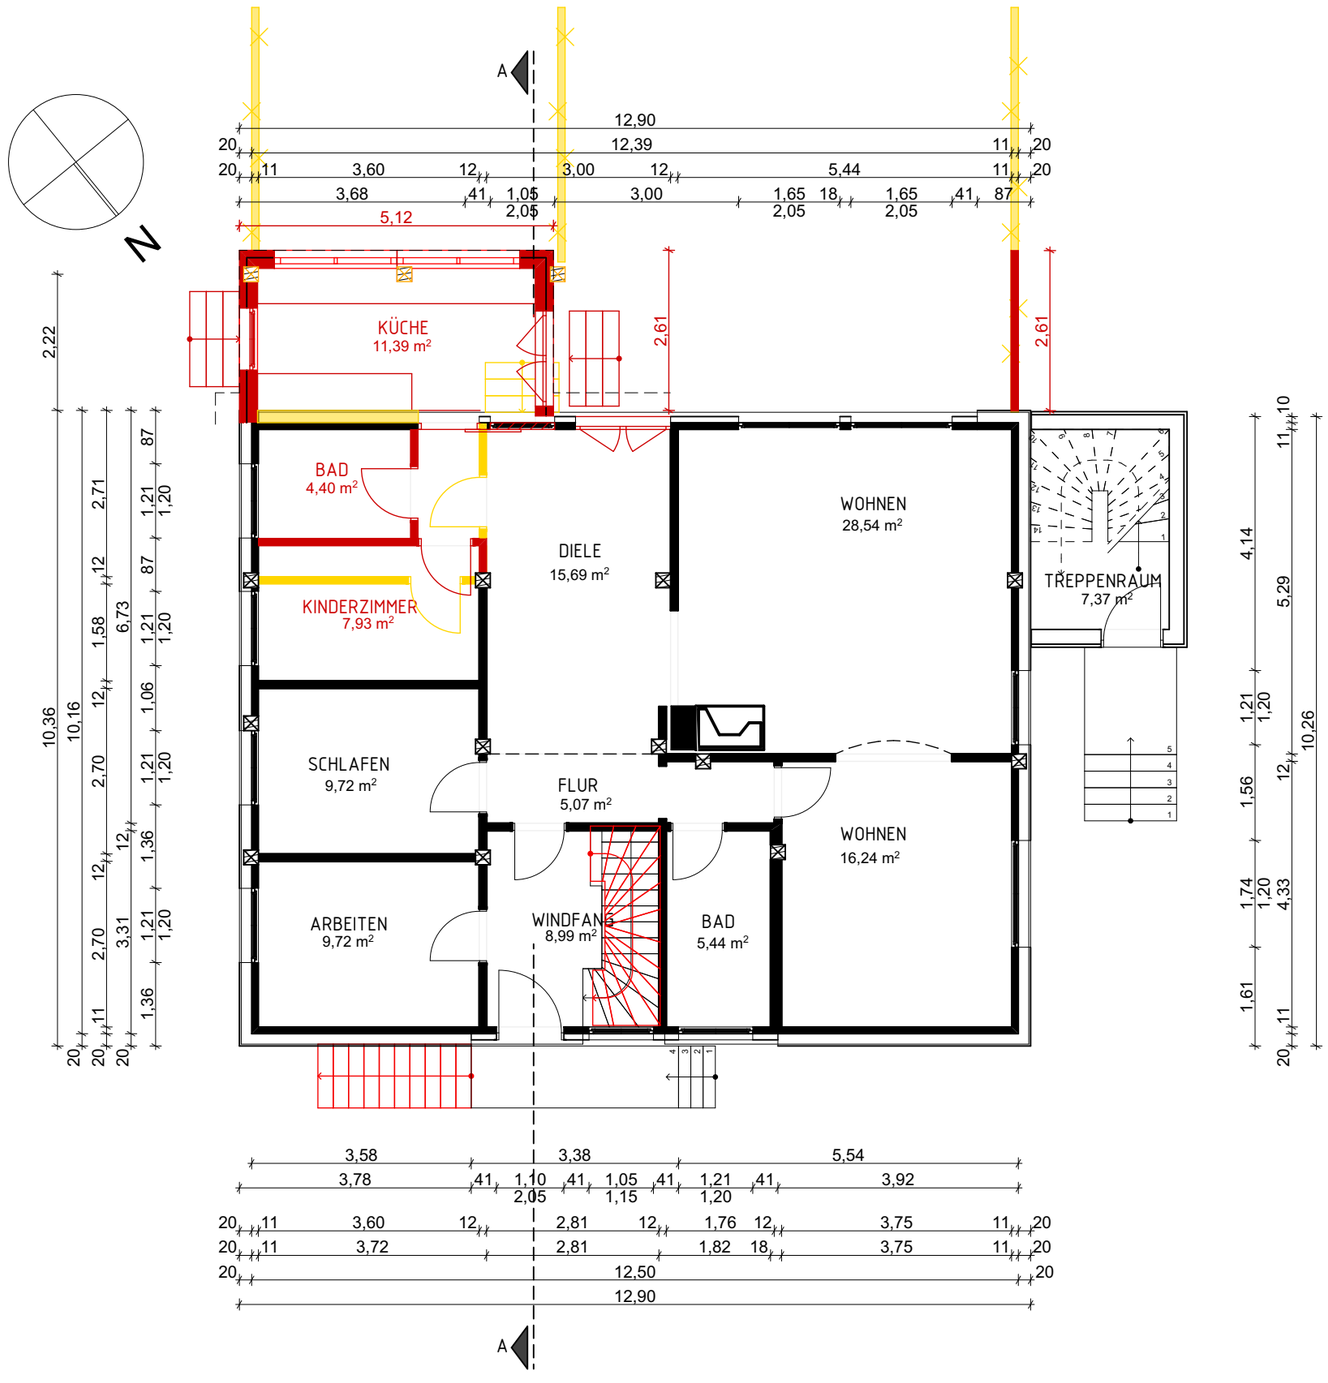


OK FFB EG = +0,00m
Gemarkung: ...
Flur: ...
Flurstück(e): ...

Projekt: **Umbau Wohnhaus (Wintergarten zu Küche, Änderung Aussteifung, Änderung Kellerzugang)**
Temmeweg 38, 14089 Berlin - Kladow

Bauherr: **Florian Evert,**
Temmeweg 38, 14089 Berlin

Entwurfsverfasser: **Dipl.-Ing. Alexander Georg Hartmann**
Großbeerenstraße 210, 14480 Potsdam

Planbezeichnung:
Grundriss Erdgeschoss

Datum 07.12.2020 | **Maßstab:** 1:100 | **Blatt Nr.** 3