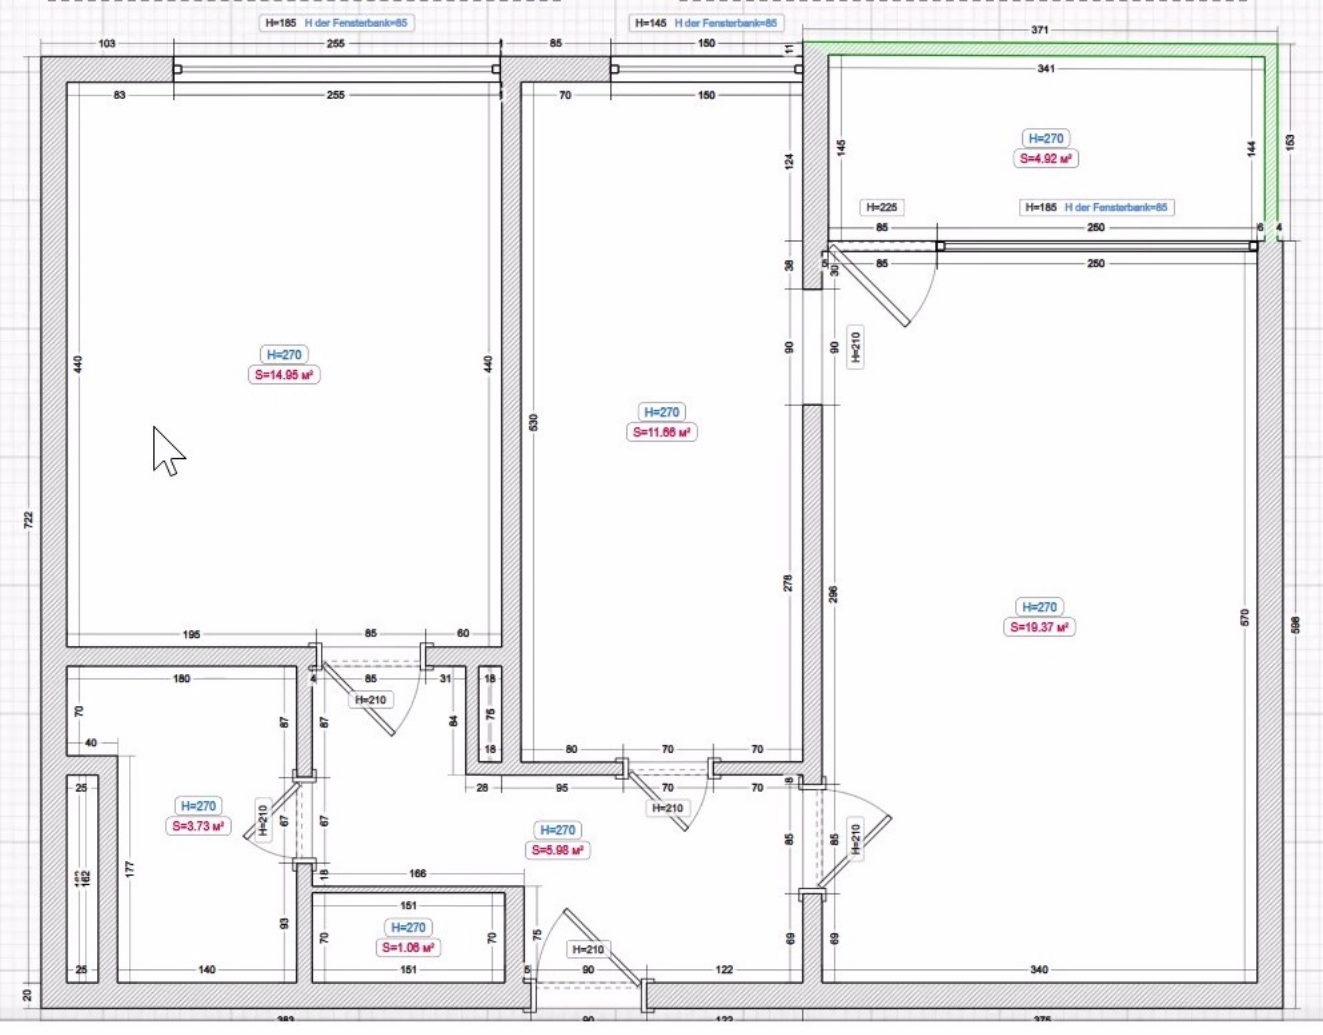

H=185 H der Fensterbank=85
H=145 H der Fensterbank=85
H=270
S=14.95 м²
H=270
S=11.66 м²
H=270
S=4.92 м²
H=225
H=185 H der Fensterbank=85
H=210
H=270
S=19.37 м²
H=270
S=3.73 м²
H=210
H=270
S=5.98 м²
H=270
S=1.06 м²
H=210
H=210
H=210