
Grundriss KG

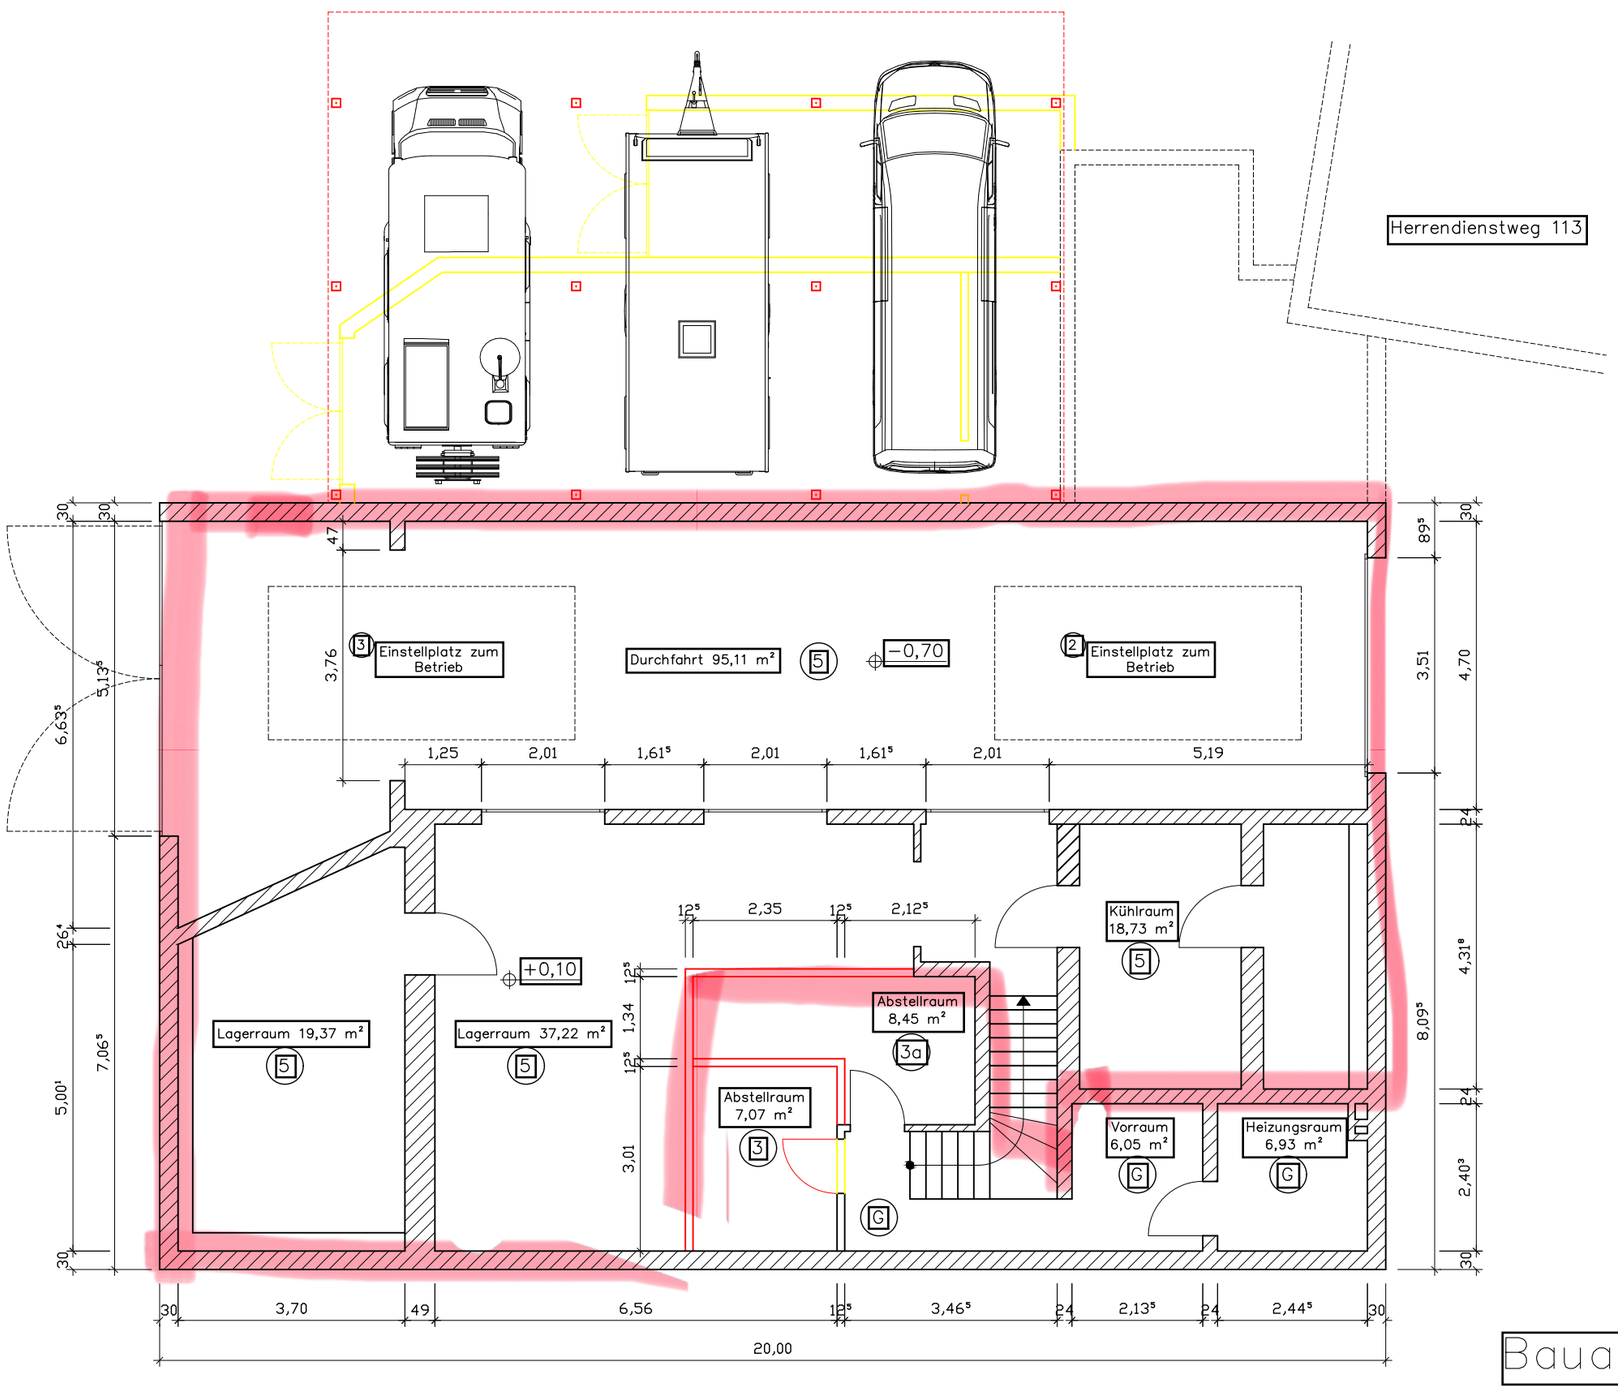

Bauantrag

Bauherr Unterschrift	Andreas Pauls Am Sunderkamp 21 32257 Bünde Tel.: 0162-4077953	Bauvorhaben	Teilung eines Wohneigentums im EG in zwei selbständige Wohnungen
		Bauort	Herrendienstweg 111, 32120 Hiddenhausen
Planung Unterschrift	Dipl. Ing. Volker Friedrichs Schaumburger Ingenieur GmbH Fröbelstraße 3 31655 Stadthagen Tel.: 05721-9980180	Planinhalt	Grundriss KG
		Maßstab	1:100
		Datum	20.12.2023