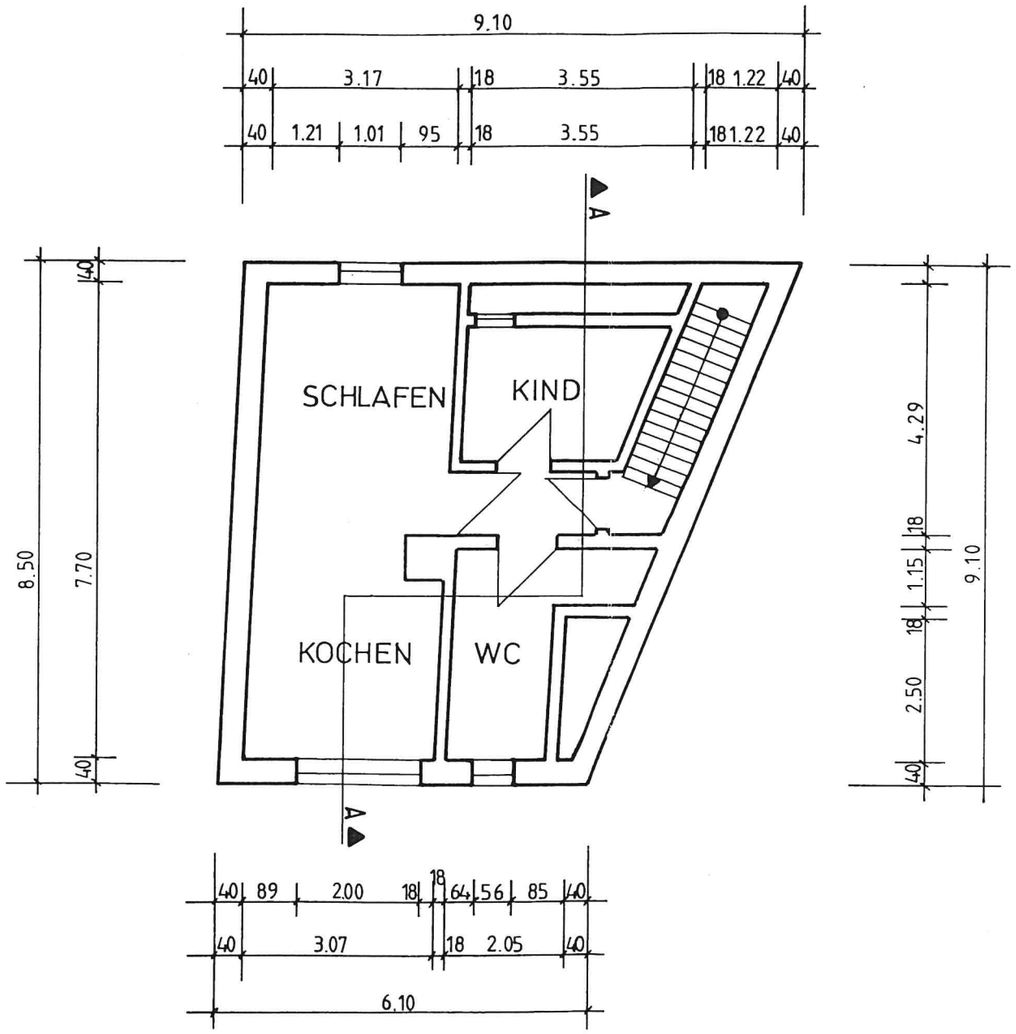


DACHGESCHOSS

-BERATUNG
-PLANUNG
-BAULEITUNG

erhard ebert
ARCHITEKT - DIPL. ING. AKH 6964

Hof Waldfrieden
35799 Merenberg 1
Tel. 06471/5359
Fax. 06471/51082

BAUVORH.:
BESTANDSPLAN
KIRCHSTR. 3
35799 MERENBERG

Proj. Nr.


BAUHERR :
HEINZ SCHAAF
BERGSTR. 16
65554 LIMBURG - AHLBACH

DACHGESCHOSS		REV.:	BLATT
M 1 : 100	MAERZ 99		1

erhard ebert
DIPL. ING. ARCHITEKT
Hof Waldfrieden
35799 MERENBERG 1

BAUHERR

ARCHITEKT

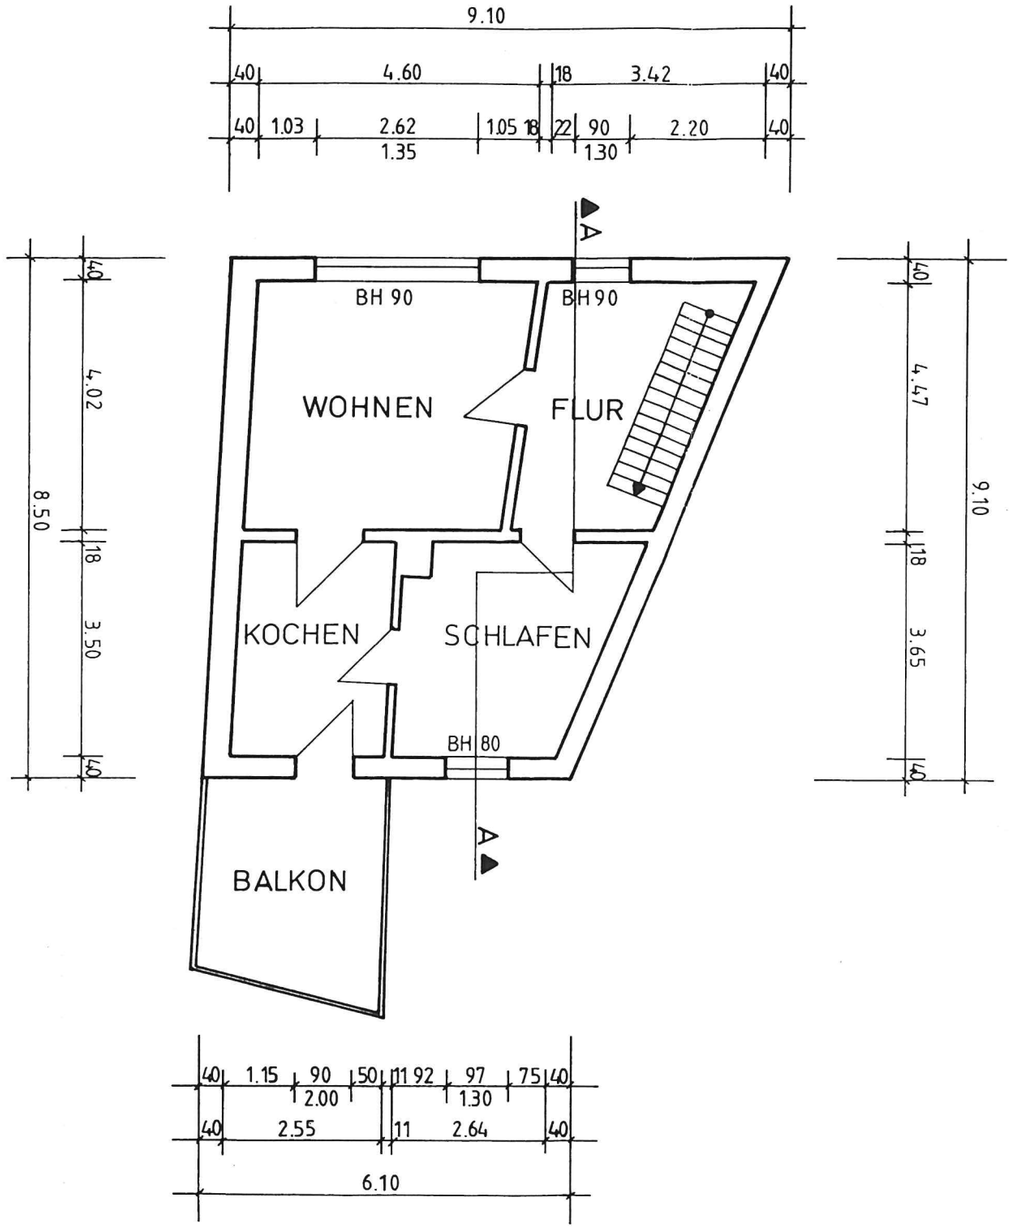

OBERGESCHOSS

-BERATUNG
-PLANUNG
-BAULEITUNG

erhard ebert
ARCHITEKT - DIPL. ING. AKH 6964

Hof Waldfrieden
35799 Merenberg 1
Tel. 06471/5359
Fax. 06471/51062

BAUVORH.:
BESTANDSPLAN
KIRCHSTR. 3
35799 MERENBERG

Proj. Nr.


BAUHERR :
HEINZ SCHAAF
BERGSTR. 16
65554 LIMBURG - AHLBACH

OBERGESCHOSS		REV.:	BLATT
M 1 : 100	MAERZ 99		2

erhard ebert
DIPL. ING. ARCHITEKT
Hof Waldfrieden
35799 MERENBERG 1

BAUHERR

ARCHITEKT

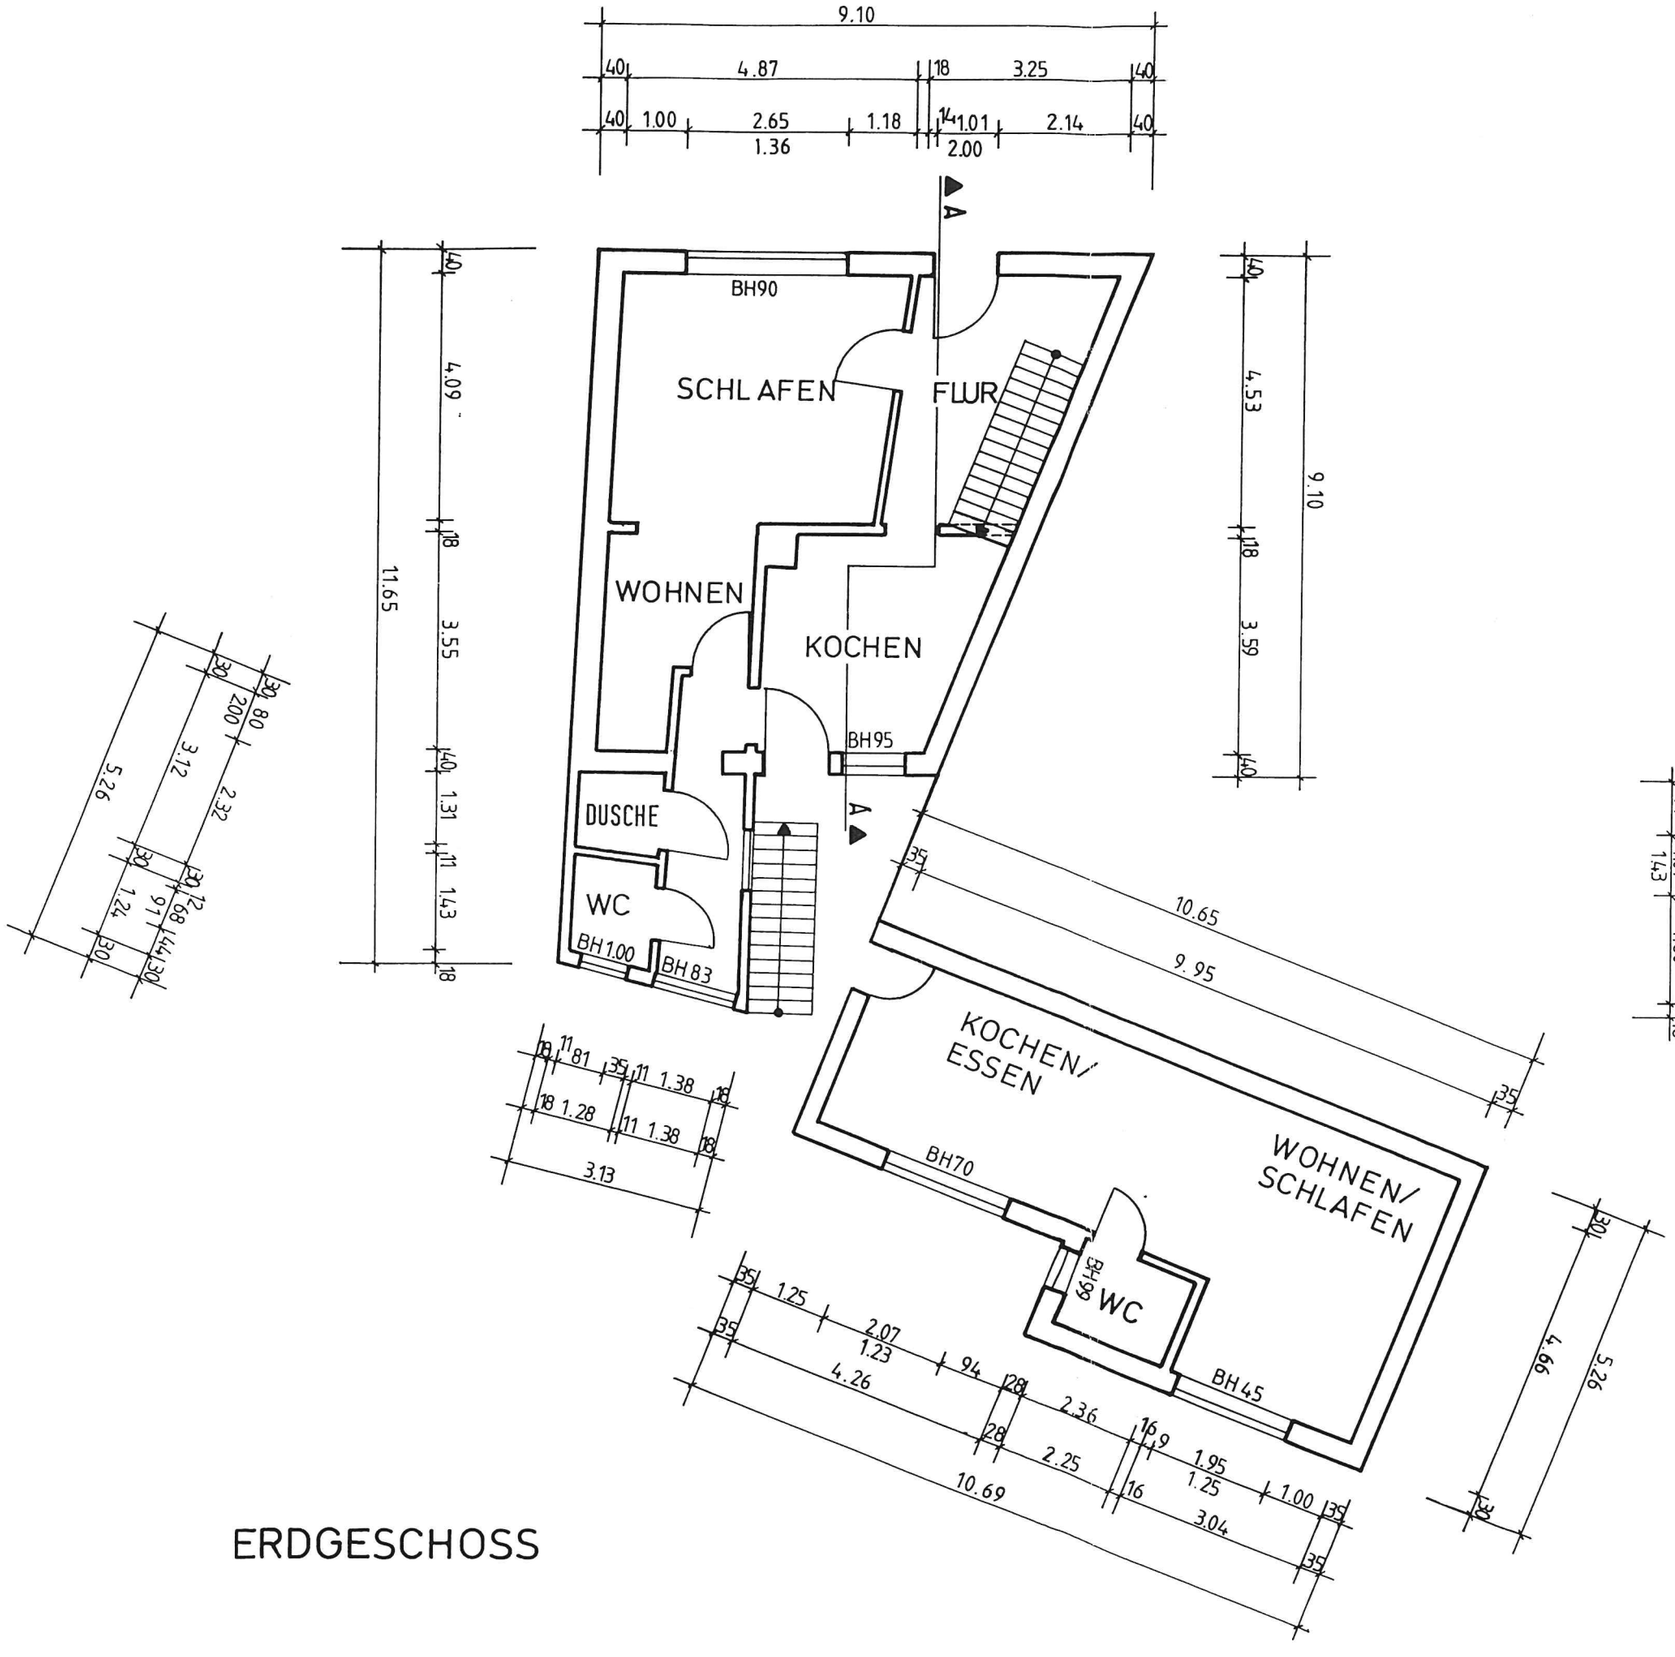

ERDGESCHOSS

-BERATUNG
-PLANUNG
-BAULEITUNG

erhard ebert
ARCHITEKT - DIPL. ING. AKH 6964

Hof Waldfrieden
35799 Merenberg 1
Tel. 06471/5359
Fax. 06471/51082

BAUVORH.:
BESTANDSPLAN
KIRCHSTR. 3
35799 MERENBERG

Proj. Nr.


BAUHERR :
HEINZ SCHAAF
BERGSTR. 16
65554 LIMBURG - AHLBACH

ERDGESCHOSS		REV.:	BLATT
M 1 : 100	MAERZ 99		3

erhard ebert
DIPL. ING. ARCHITEKT
Hof Waldfrieden
35799 MERENBERG 1

BAUHERR

ARCHITEKT

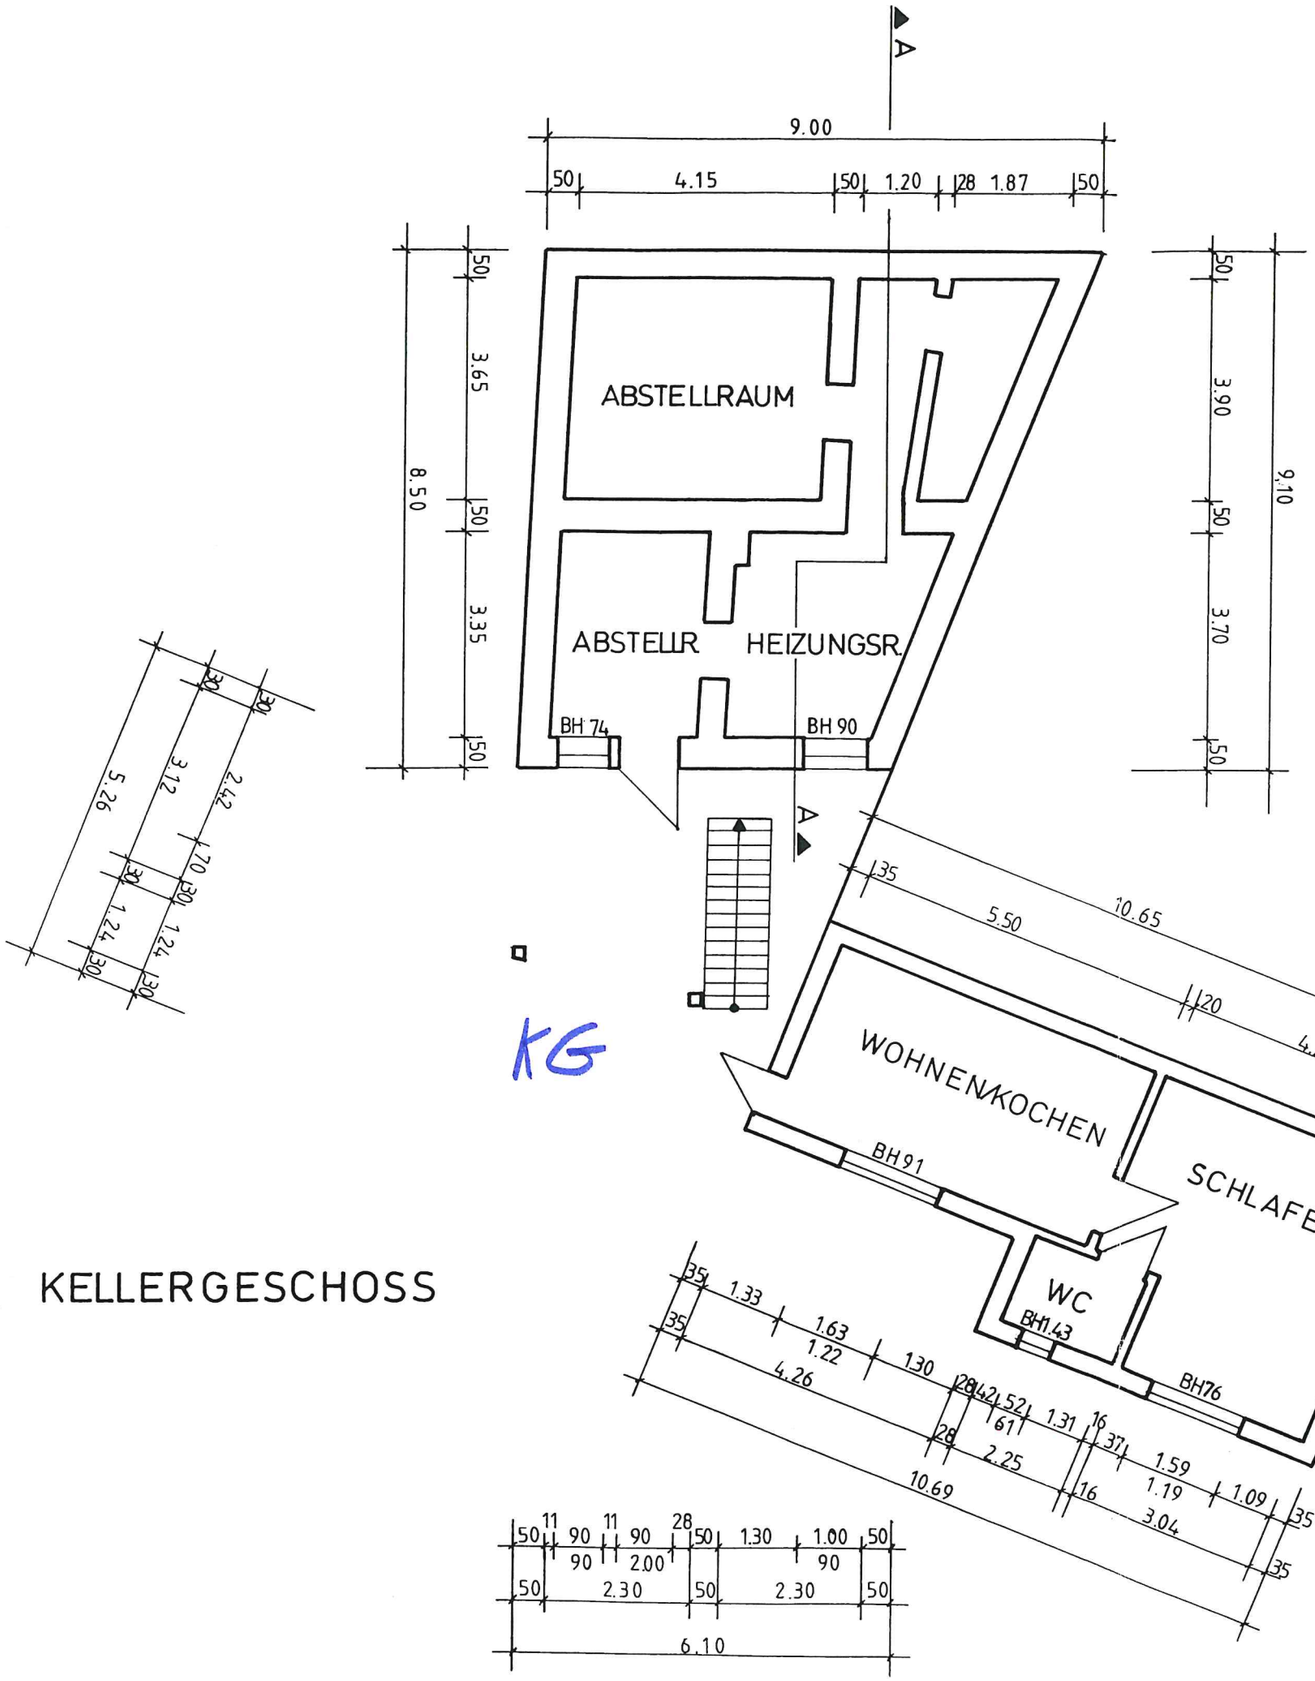

KG

KELLERGESCHOSS

-BERATUNG
-PLANUNG
-BAULEITUNG

erhard ebert
ARCHITEKT - DIPL. ING. AKH 6964

Hof Waldfrieden
35799 Merenberg 1
Tel. 06471/5259
Fax. 06471/5062

BAUVORH.:
BESTANDSPLAN
KIRCHSTR. 3
35799 MERENBERG

Proj. Nr.

BAUHERR :
HEINZ SCHAAF
BERGSTR. 16
65554 LIMBURG - AHLBACH


KELLERGESCHOSS		REV.:	BLATT
M 1 : 100	MAERZ 99		4

erhard ebert
DIPL. ING. ARCHITEKT
Hof Waldfrieden
35799 MERENBERG 1

BAUHERR

ARCHITEKT

ALLE MASSE SIND VOR ORT ZU PRÜFEN.
ALLE FUNDAMENTE SIND FROSTFREI ZU GRÜNDEN.

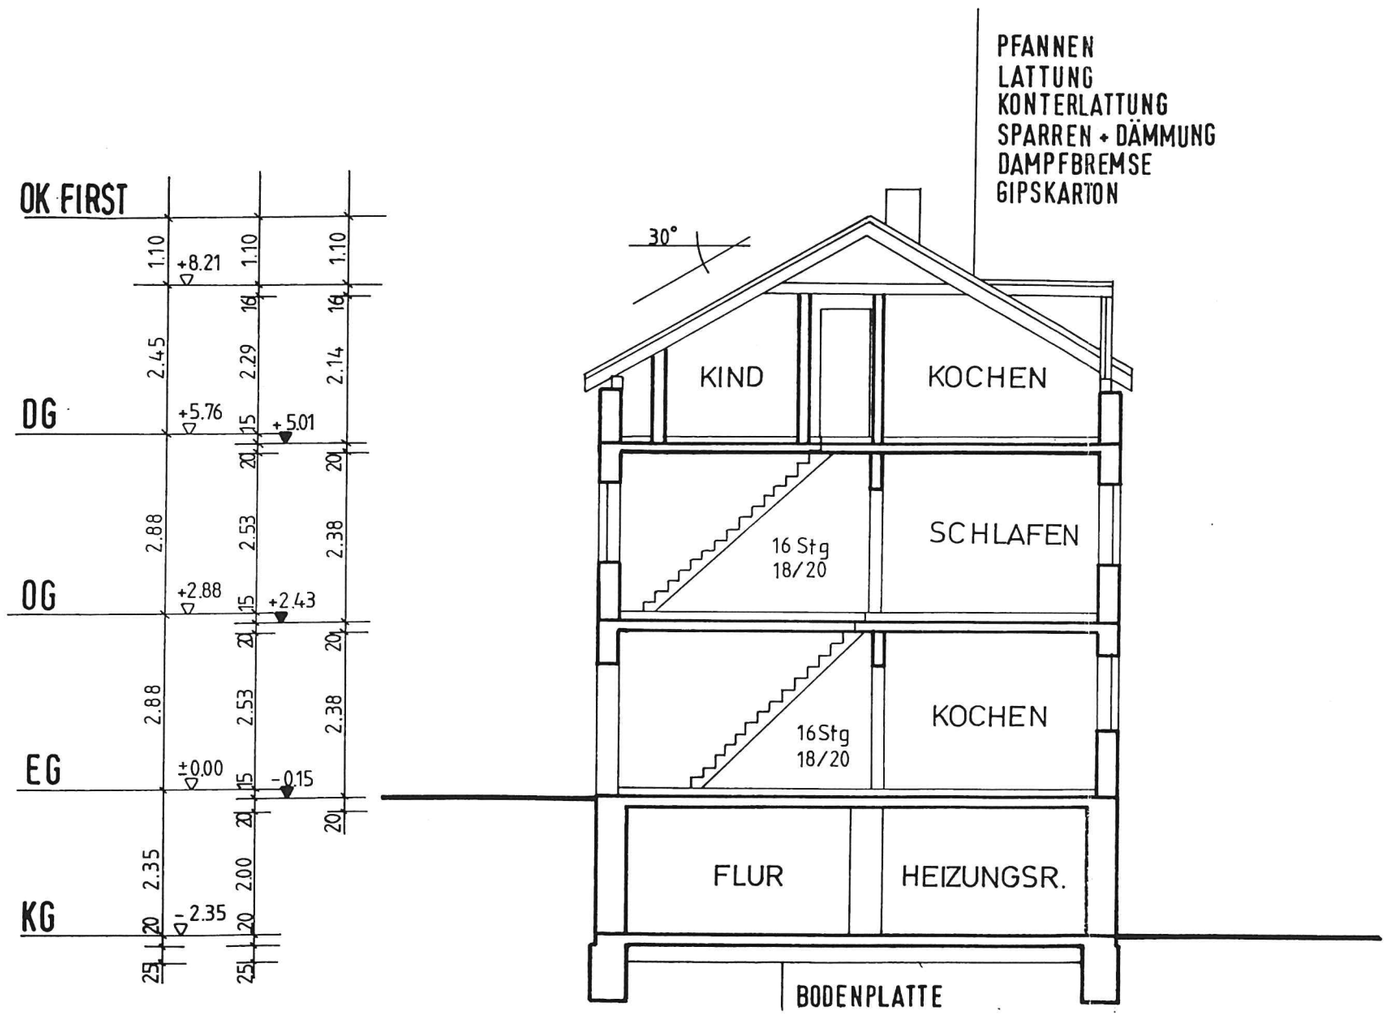

SCHNITT A-A

-BERATUNG
-PLANUNG
-BAULEITUNG

erhard ebert
ARCHITEKT - DIPL. ING. AKH 6964

Hof Waldfrieden
35799 Merenberg 1
Tel. 06471/5359
Fax. 06471/51082

BAUVORH.:
BESTANDSPLAN
KIRCHSTR. 3
35799 MERENBERG

Proj. Nr.


BAUHERR :
HEINZ SCHAAF
BERGSTR. 16
65554 LIMBURG - AHLBACH

SCHNITT A-A		REV.:	BLATT
M 1 : 100	MAERZ 99		5

erhard ebert
DIPL. ING. ARCHITEKT
Hof Waldfrieden
35799 MERENBERG 1

BAUHERR

ARCHITEKT

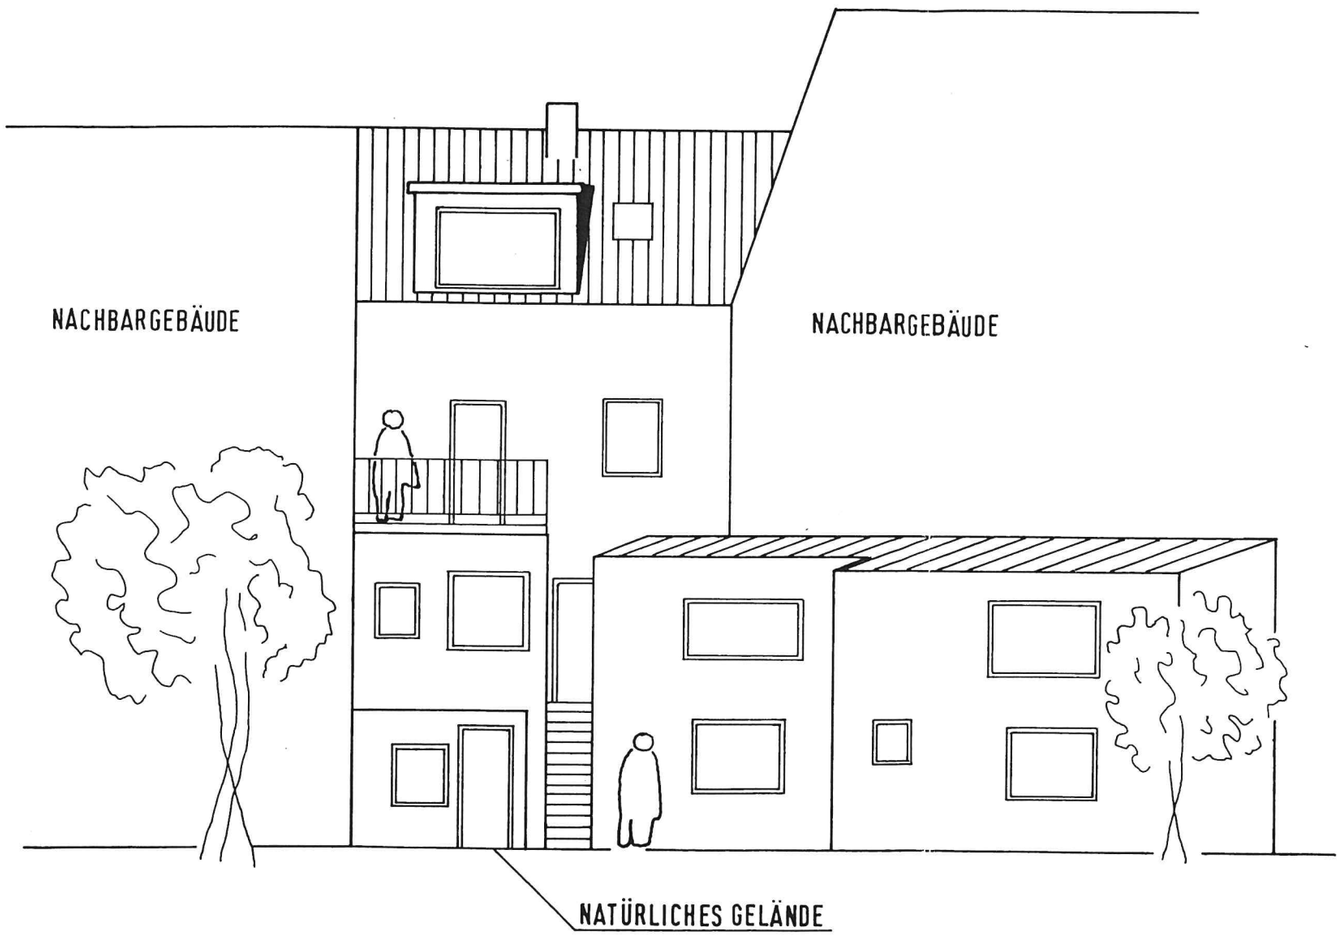

VON SUEDEN

-BERATUNG
-PLANUNG
-BAULEITUNG

erhard ebert
ARCHITEKT - DIPL. ING. AKH 6964

Hof Waldfrieden
35799 Merenberg 1
Tel. 06471/5359
Fax. 06471/51082

BAUVORH.:
BESTANDSPLAN
KIRCHSTR. 3
35799 MERENBERG

Proj. Nr.:


BAUHERR :
HEINZ SCHAAF
BERGSTR. 16
65554 LIMBURG - AHLBACH

ANSICHT VON SÜDEN		REV.:	BLATT
M 1 : 100	MAERZ 99		7

erhard ebert
DIPL. ING. ARCHITEKT
Hof Waldfrieden
35799 MERENBERG 1

BAUHERR

ARCHITEKT

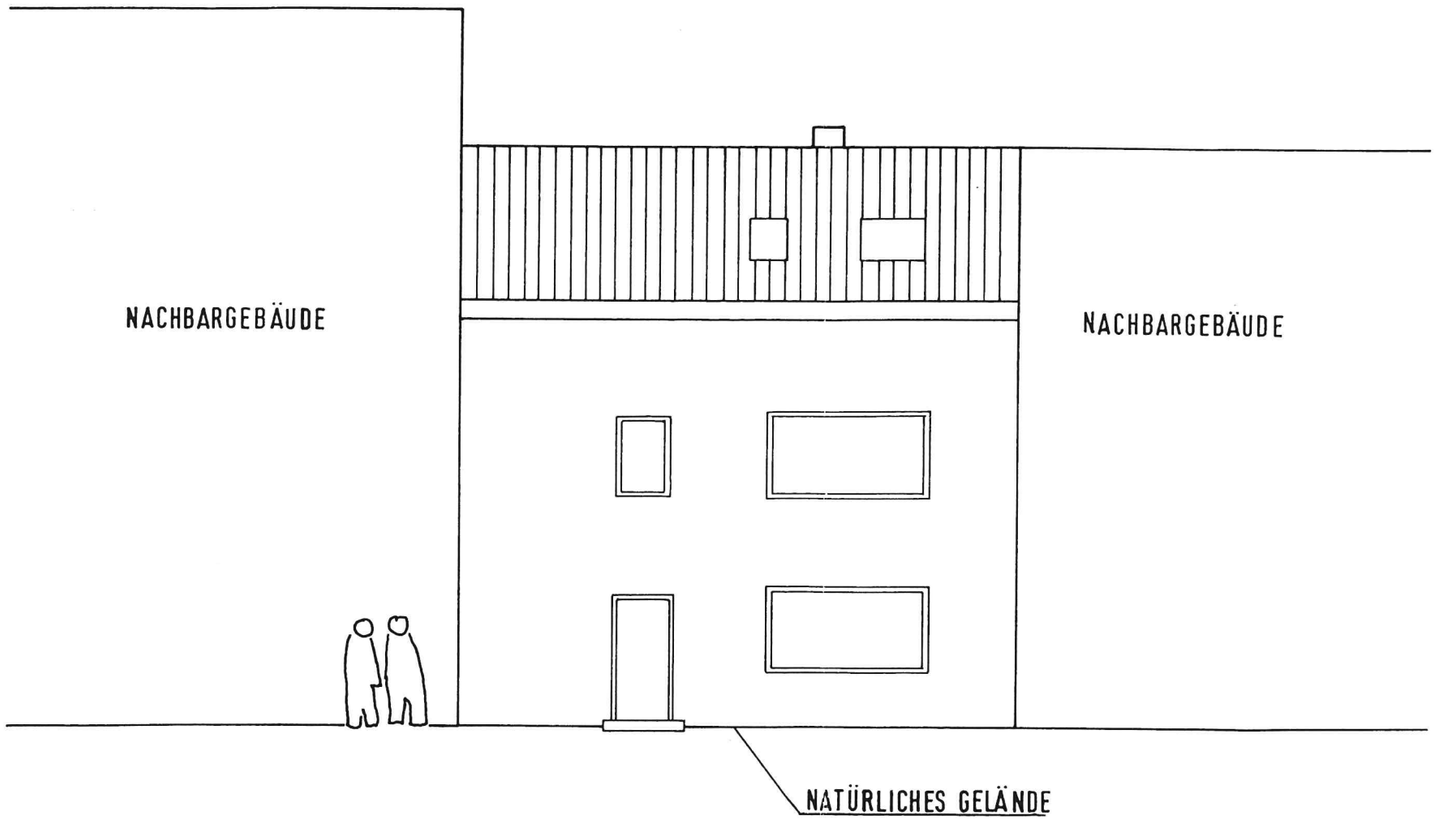

VON NORDEN

-BERATUNG
-PLANUNG
-BAULEITUNG

erhard ebert
ARCHITEKT - DIPL. ING. ARCH 6964

Hof Waldfrieden
35799 Merenberg 1
Tel. 06471/5359
Fax. 06471/51082

BAUVORH.:
BESTANDSPLAN
KIRCHSTR. 3
35799 MERENBERG

Proj. Nr.:

BAUHERR :
HEINZ SCHAAF
BERGSTR. 16
65554 LIMBURG - AHLBACH

ANSICHT VON NORDEN

M 1 : 100	MAERZ 99

REV.:	BLATT
	6

erhard ebert
DIPL. ING. ARCHITEKT
Hof Waldfrieden
35799 MERENBERG 1

BAUHERR

ARCHITEKT