
Grundriss OG

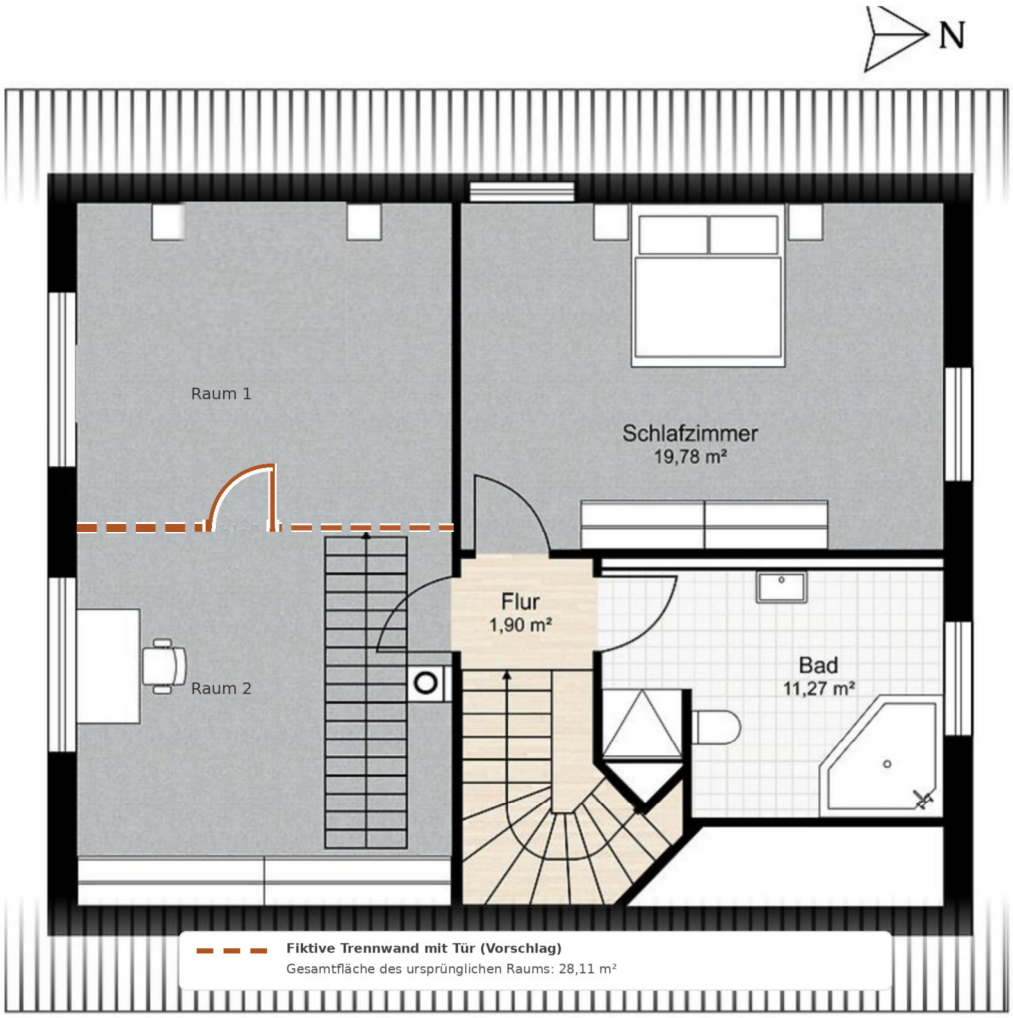

Der Grundriss ist nicht maßstabgerecht.
Die Möblierung ist lediglich schematisch dargestellt und nicht Gegenstand des Kaufobjektes.