
GRUNDRISS ERDGESCHOSS

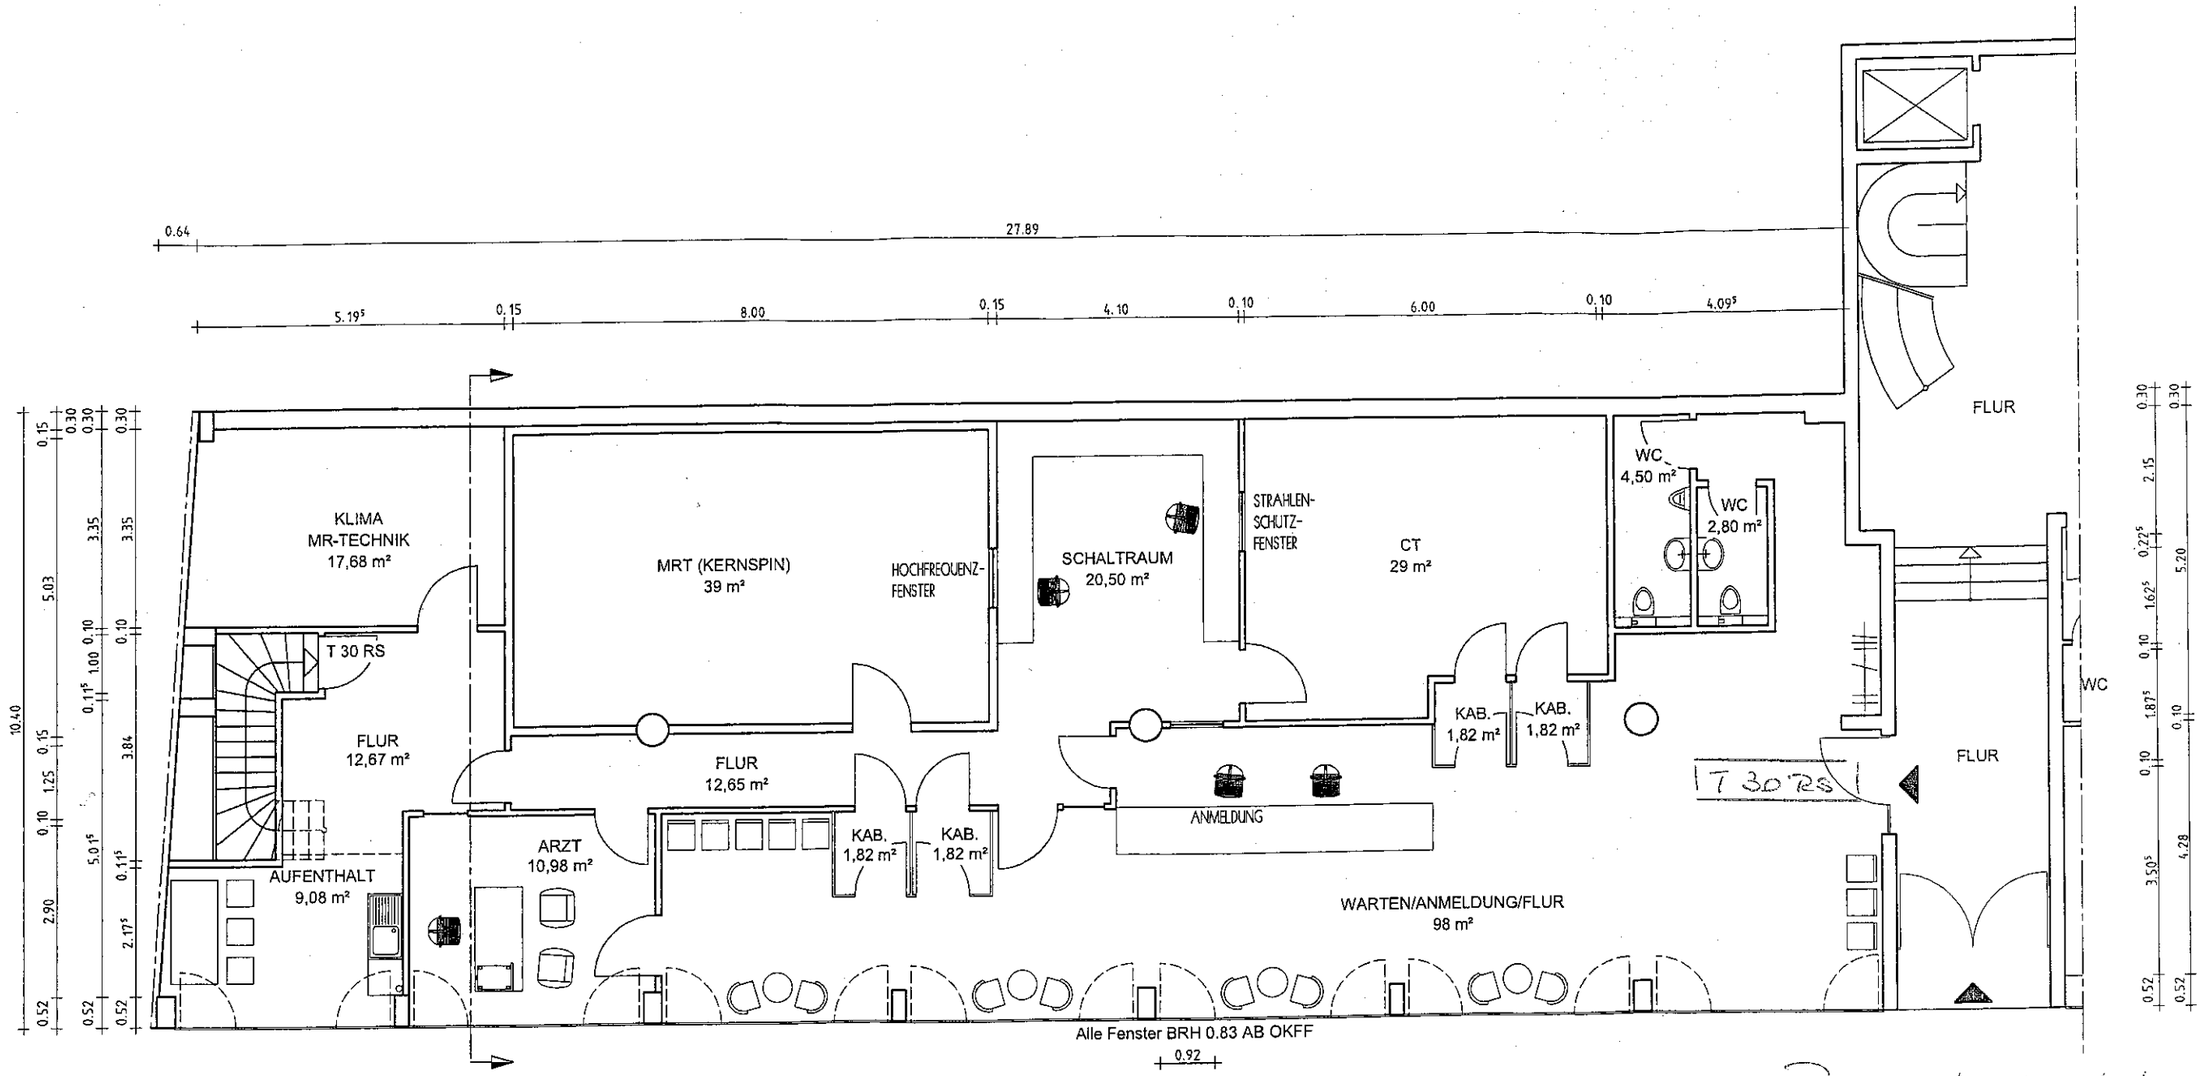

Brandschutzkonzept

Proj. 3775

Plan 101 A

20. 5. 2013

BV DR. DEWES

Radiologische Praxis in Frankfurt, Brönnerstr. 15

M 1:100

15.05.2013

Brandschutz geprüft
Dipl.-Ing. (FH) Oliver Hille

Dipl. Ing. Franz Schächter
Prüfsachverständiger f. Brandschutz
Ingenieurbüro für Baustatik
und baulichen Brandschutz
Tel. 06101 55640, Fax 556 444
Am Mahnen 7
61118 Bad Vilbel

H/B = 297.0 / 420.0 (0.12m²)