
WOHNHAUS-UMBAU EBERT LAUDENBACH

BAUHERR: J. Ebert

NACHBARN:
Anneliese Stadtmüller
H. Mr. J. Webe.
Erna Fehn

Baugenehmigung erteilt
mit Bescheid vom 1. 8. 68
Bauplanver... Nr. 405/68
Karlstadt, den 2. Aug. 1968
Landratsamt
i.A.

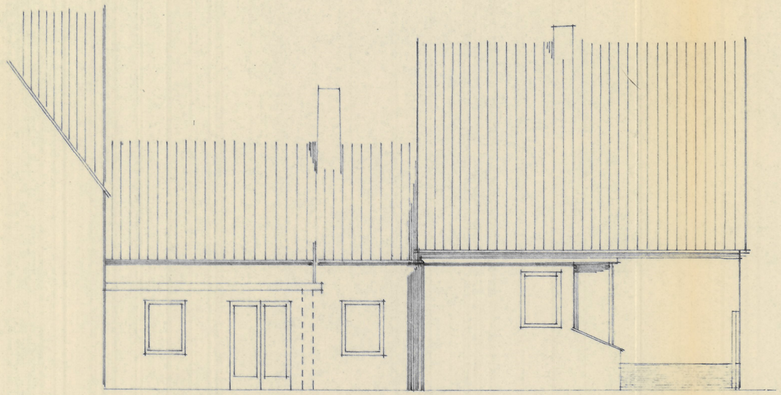


WESTEN ALT
NEU




SÜDEN ALT
NEU


Alte, zur Wiederverwendung vorgesehene, Bauteile sind auf ihre Tragfähigkeit zu prüfen


Geprüft:
Karlstadt, den 31. 7. 1968
i.V. Kreisbaumeister

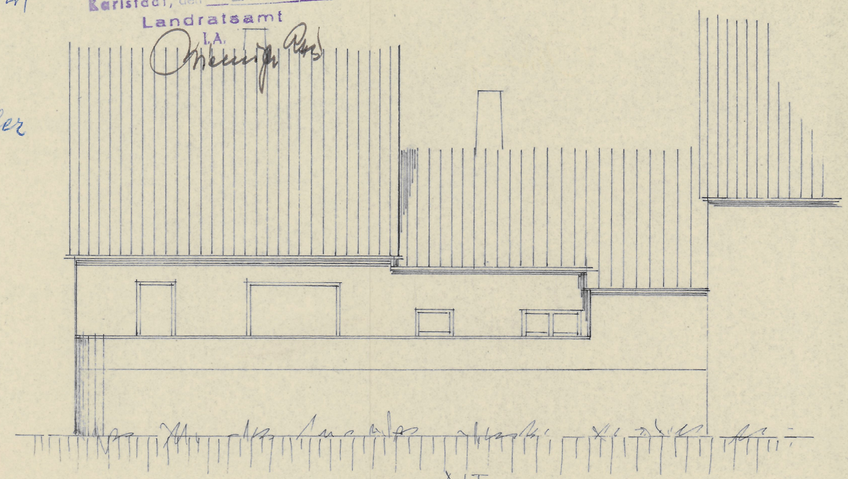

OSTEN ALT
NEU

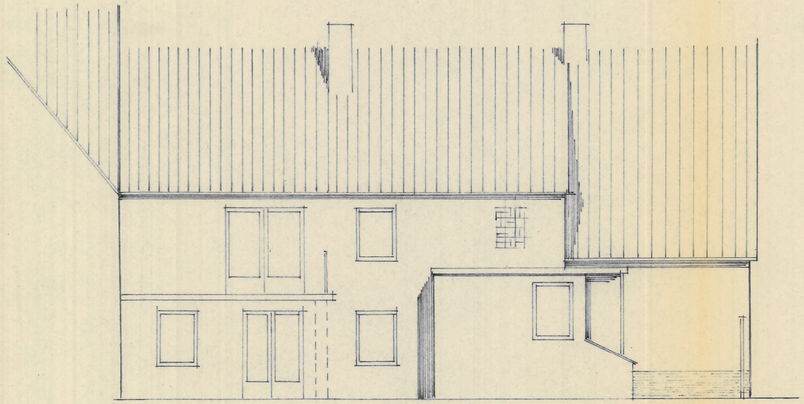

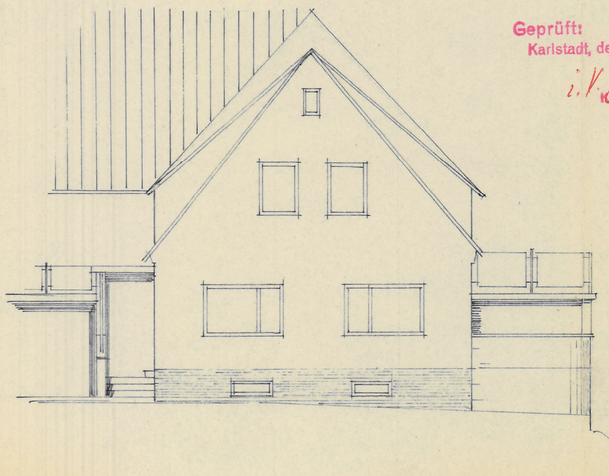

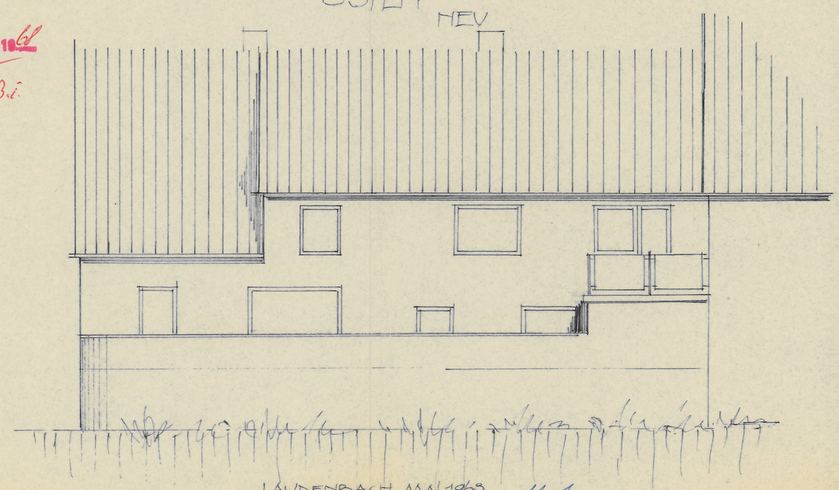

LAUDENBACH MAI 1968 J. Ebert