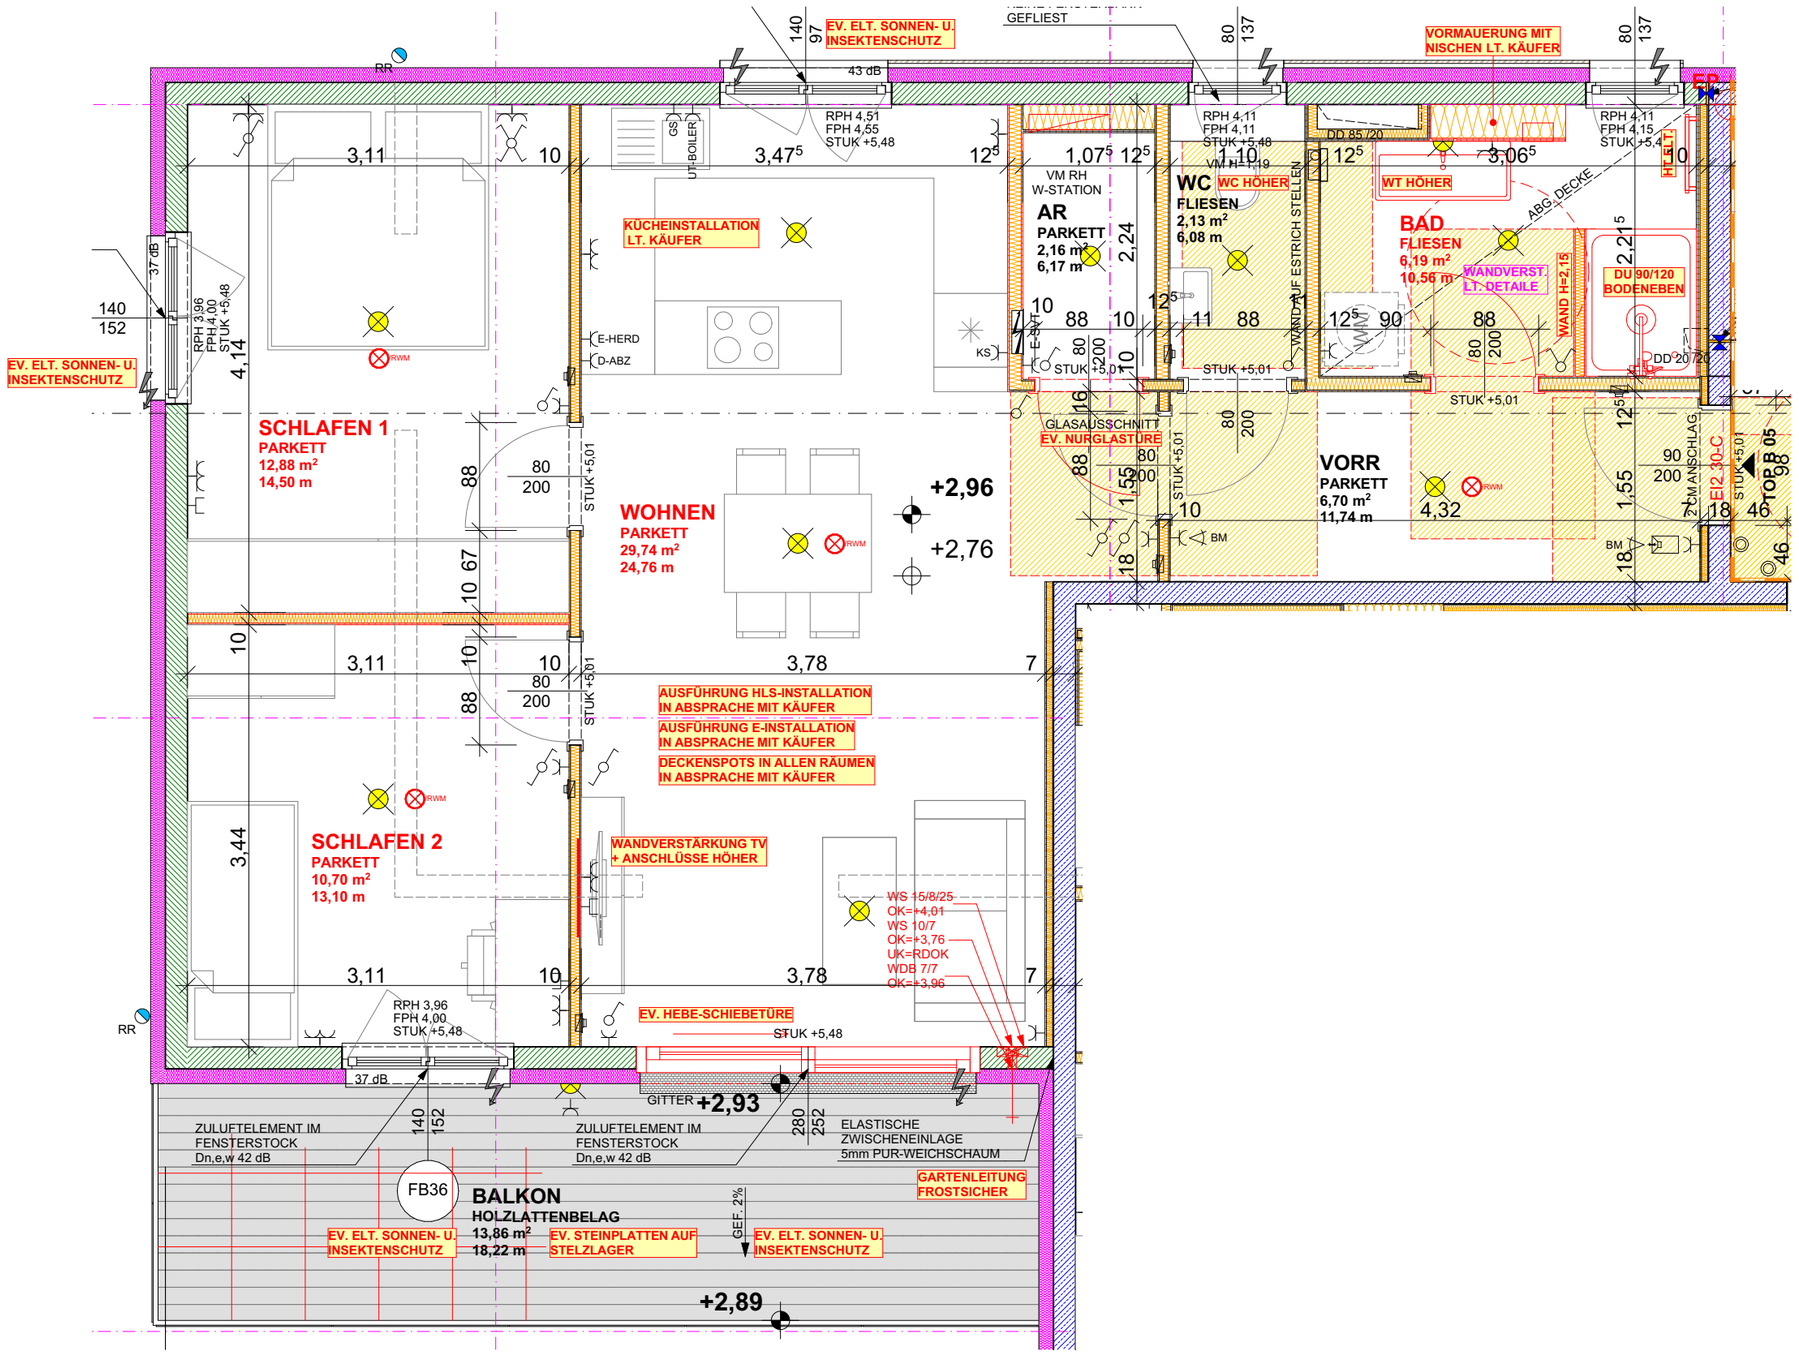


HINWEIS:
-BEI WOHNUNGSTRENNWÄNDE SIND HKLS/ELT-INSTALLATIONEN NICHT ZULÄSSIG, BZW. LT. DETAIL!
-ZUSÄTZLICHE ELEKTROINSTALLATIONEN SIND DIREKT MIT DER AUSFÜHRENDEN ELEKTROFIRMA ZU KLÄREN!

ABWEICHUNGEN ZUM LANDESGESETZ UND OIB AUF WUNSCH DES KÄUFERS:
-BARRIEREFREIHEIT LT. OIB RICHTLINIE 4 (ANPASSBARES WOHNEN) EINGEHALTEN? - **NEIN (BAD: AUFGEHRICHTUNG TÜRE, VORHALTEFLÄCHEN..)**

LEGENDE-ELEKTRO:

- WECHSELSCHALTER
- SCHALTER
- SERIENSCHALTER
- WECHSEL/KREUZ-SCHALTER
- BM BEWEGUNGSMELDER
- E-SVT ELEKTROSUBVERTEILER
- 2-FACH STECKDOSE
- 1-FACH STECKDOSE
- TEL./TV/EDV-DATENDOSE
- GEGENSPRECHANLAGE
- RWM RAUCHWARNMELDER
- DECKENLICHTAUSLASS
- WANDLICHTAUSLASS
- SPOT
- TASTER
- UNTERPUTZVENTILATOR
- W-STATION WOHNUNGSÜBERGABESTATION
- EINZELRAUM-TEMPERATURREGLER
- WVST WANDVERSTÄRKUNG

UNTERSCHRIFT KÄUFER
(SONDERWUNSCH IST ERST GÜLTIG MIT DER UNTERSCHRIFT DES KÄUFERS)

2022.06.20 - SONDERWÜNSCHE
2022.05.30 - SONDERWÜNSCHE
2022.05.25 - SONDERWÜNSCHE



HB2 Projekt-Management GmbH
Bundesstraße 4, Outletcenter
5073 Wals/Salzburg, Austria
Kontakt: +43 662 845 666 / office@hb2.at

TIEFGRABEN BAUTEIL II
SONDERWUNSCH TOP B05 OG

2006-04.3.16-D
M 1:50
2022.06.20

1m
0m