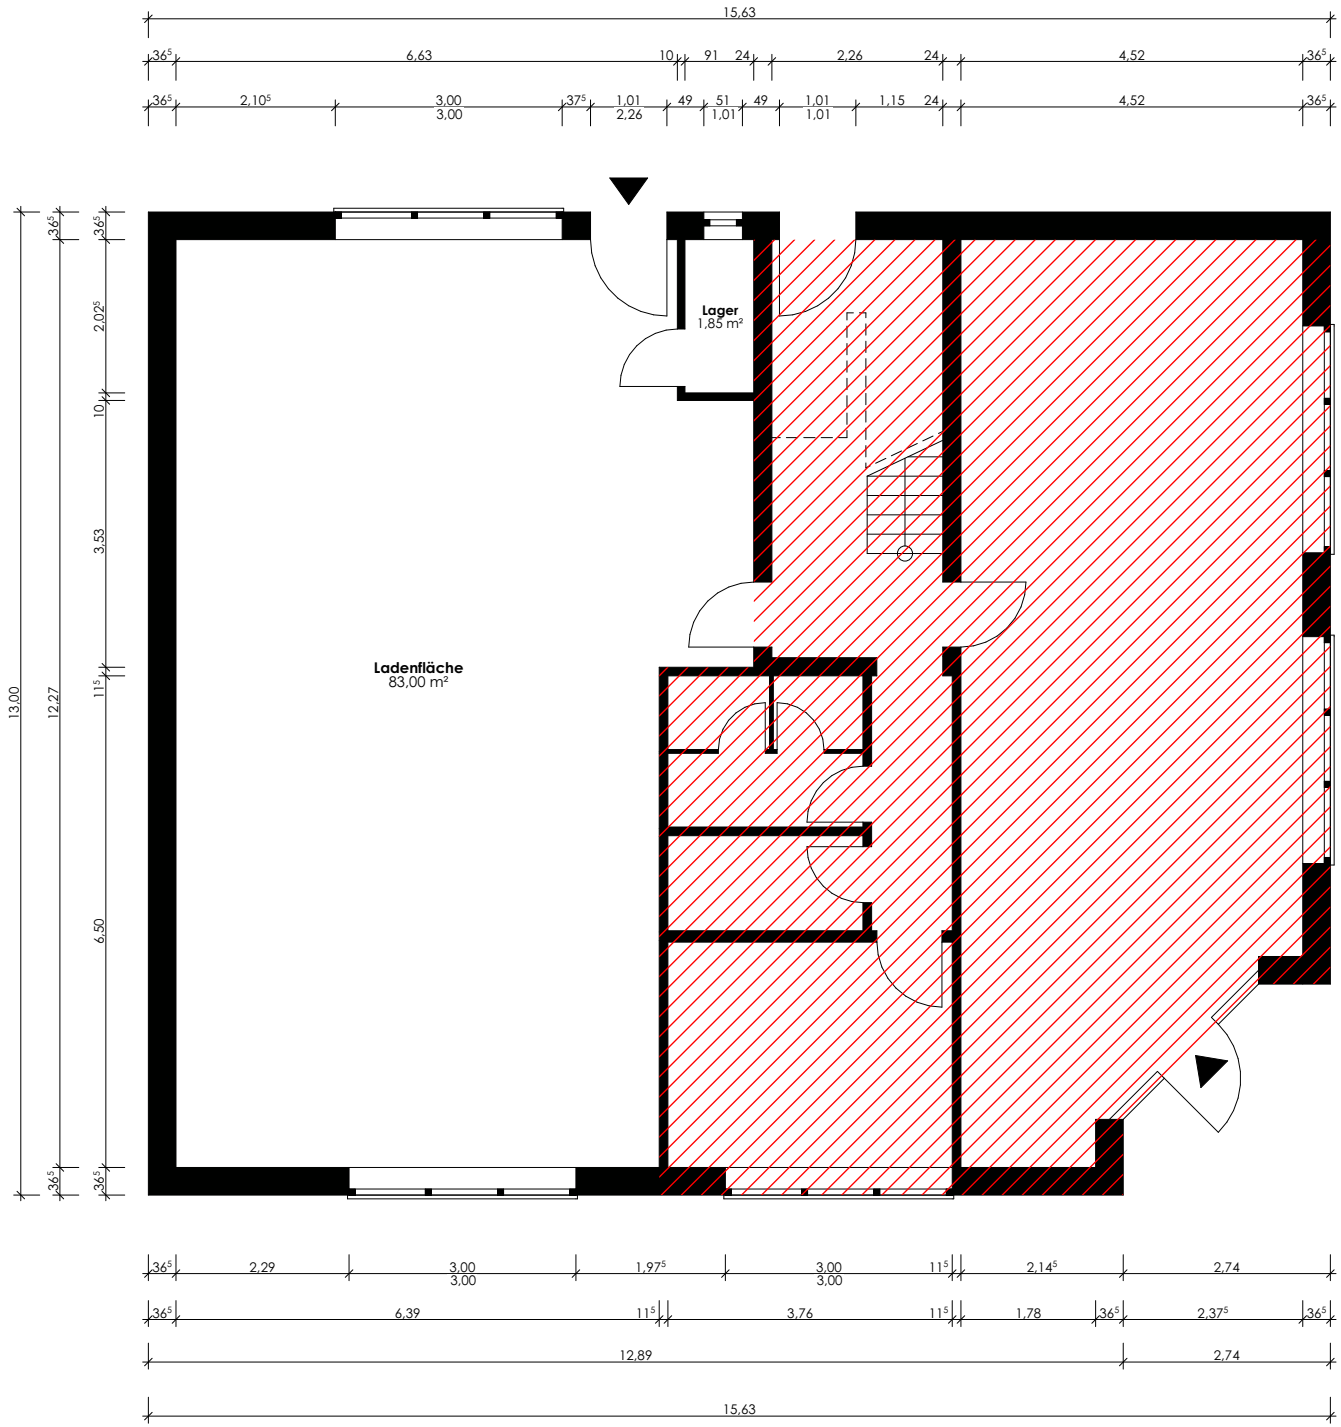


N

Abbruch

Neubau

Bestand

Auf d. Baggersand 5, 23570 Lübeck

Umbau - Ladenfläche

Sirius Real Estate GbR

Auf dem Baggersand 5 | 23570 Travemünde

Datum: 10.09.2026

Plan: GR - EG

Maßstab: 1:100 | Alle Maße sind örtlich zu prüfen