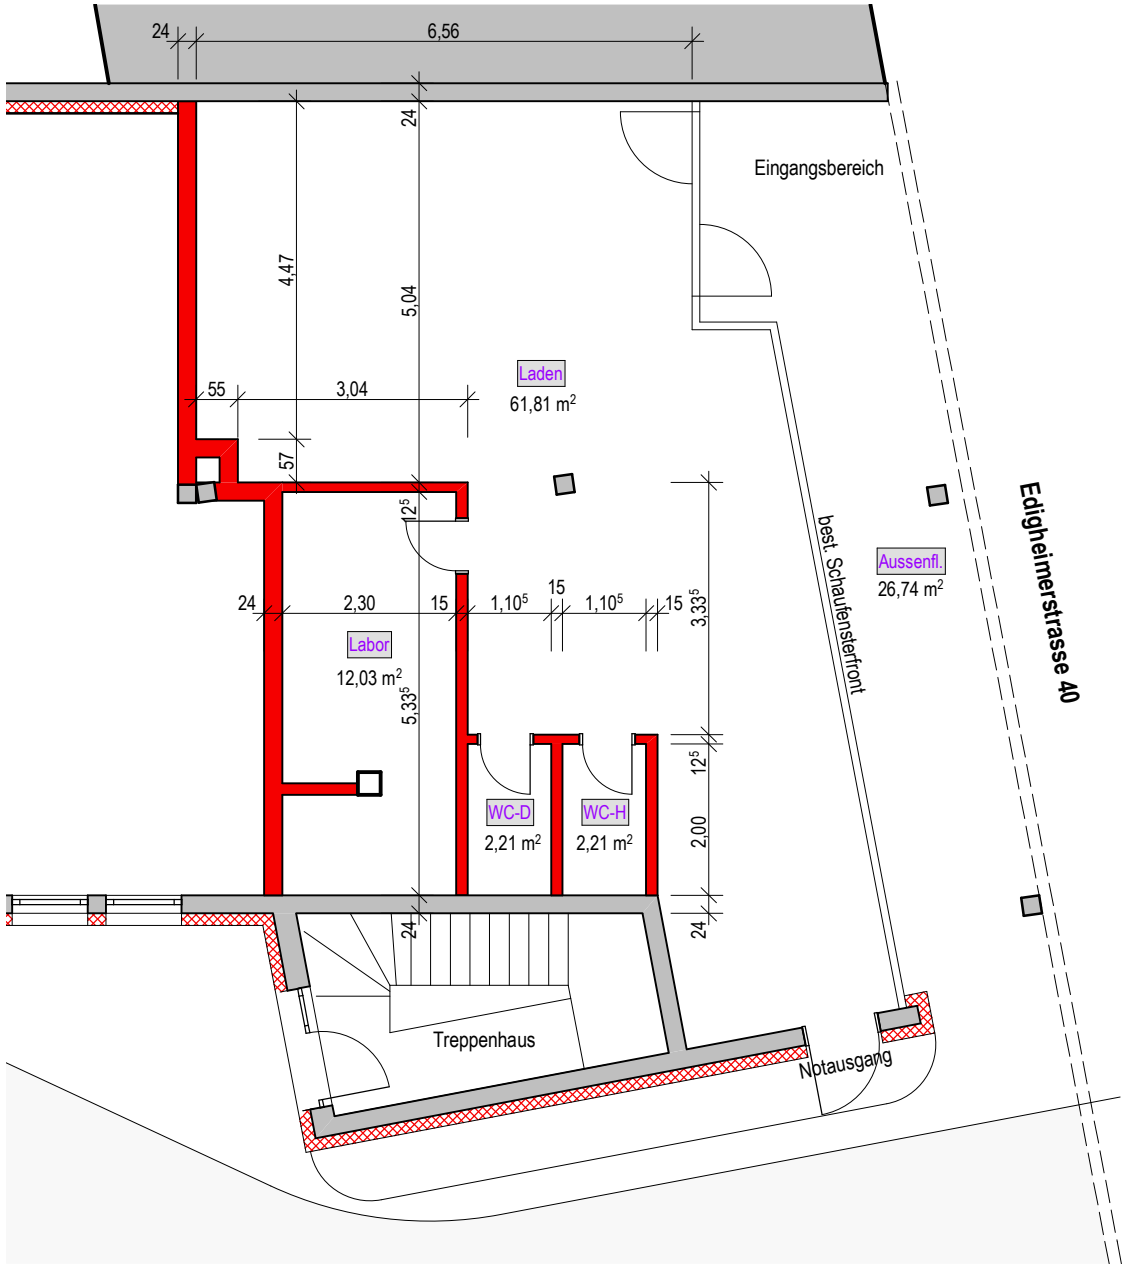

24
6,56
24
Eingangsbereich
4,47
5,04
Laden
61,81 m²
55
3,04
57
12⁵
best. Schaufensterfront
Aussenfl.
26,74 m²
Edigheimerstrasse 40
24
2,30
15
1,10⁵
15
1,10⁵
15
3,33⁵
Labor
12,03 m²
5,33⁵
WC-D
2,21 m²
WC-H
2,21 m²
12⁵
2,00
24
24
Treppenhaus
Notausgang