
Rüdigerweg 25, 30455 Hannover

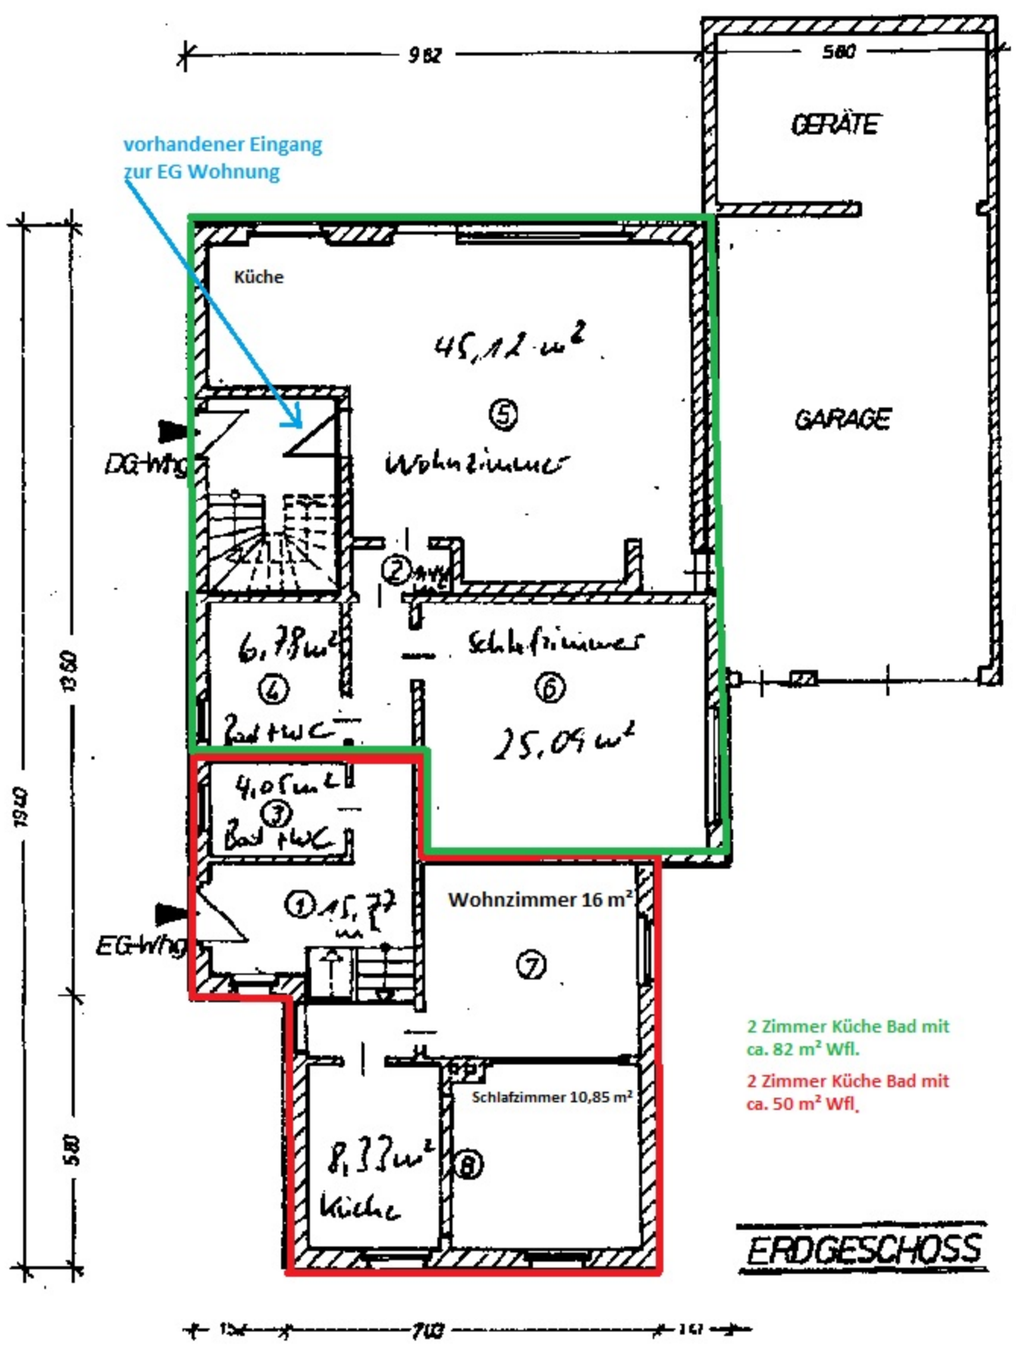

2 Zimmer Küche Bad mit
ca. 82 m² Wfl.

2 Zimmer Küche Bad mit
ca. 50 m² Wfl.

ERDGESCHOSS

19.1.95

Aufteilungsplan
zur Bescheinigung vom
- 3. MAI 1995
Landeshauptstadt Hannover
- Bauordnungsamt -
Der Oberstadtdirektor
Im Auftrag

ABI - PLANUNGSBÜRO
Architekturplanung · Bauleitung · Inneneinrichtung
Dipl.-Ing. Gerd H. Simmering · Innenarchitekt
30926 Seelze · OT Velber · Im Brande 8
Tel.: o.0511/48 24 08 · Fax: 0511/ 48 24 48

BAUMASSNAHME
ABGESCHLOSSENHEITSBESCHEINIGUNG,
EG - WOHNUNG

BADENSTEDT · 2 · 1651 / 168
Gemarkung · Flur · Flurstück

PLANDATEN
TEILUNGSPLAN
Plan-Nr. 952,1904 K

GRUNDRISS
Maßstab: 1:100

ÄNDERUNG
Datum:
Datum:
Datum:
Datum:

Diese Zeichnung ist Eigentum des Entwurfverfassers, hat ihm gegenüber urheberrechtlichen Schutz (UrhG). Sie darf ohne sein Einverständnis weder ganz noch teilweise kopiert oder zur Nutzung überlassen werden.

Statische Konstruktionsberechnungen beachten. Maßangaben am Bau überprüfen!

Bauherr(in)

Entwurfsverfasser

Eingetragen in der Architektenkammer Niedersachsen (AKNI) und im Bund Deutscher Innenarchitekten (BDIA)