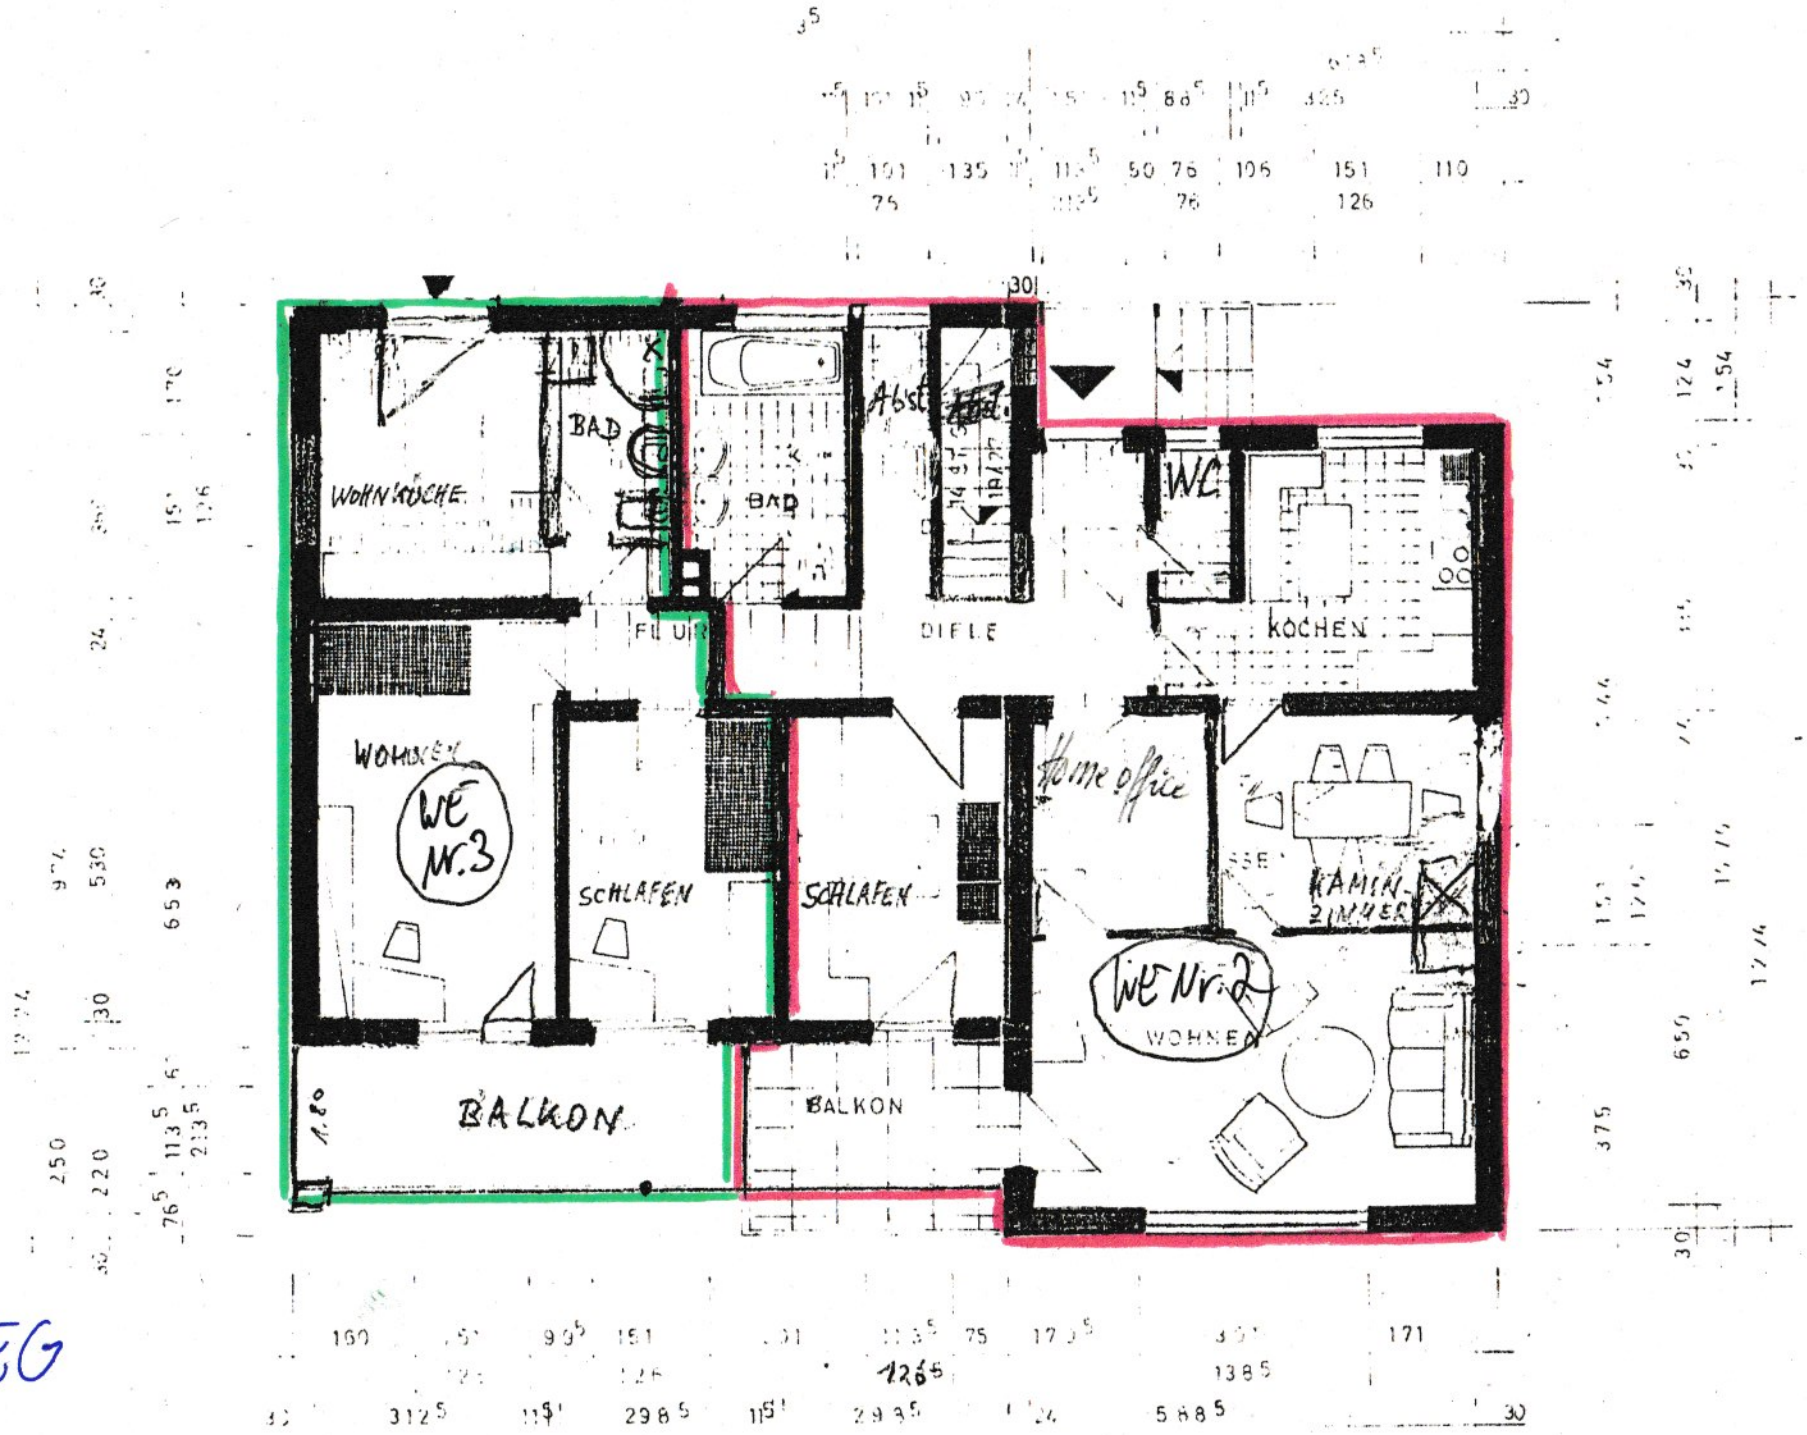

WOHNKÜCHE
BAD
BAD
Abst
WC
FLUR
DIELE
KOCHEN
WOHNEN
WE Nr.3
SCHLAFEN
SCHLAFEN
Home office
KAMIN-ZIMMER
WE Nr.2
WOHNEN
BALKON
BALKON

EG